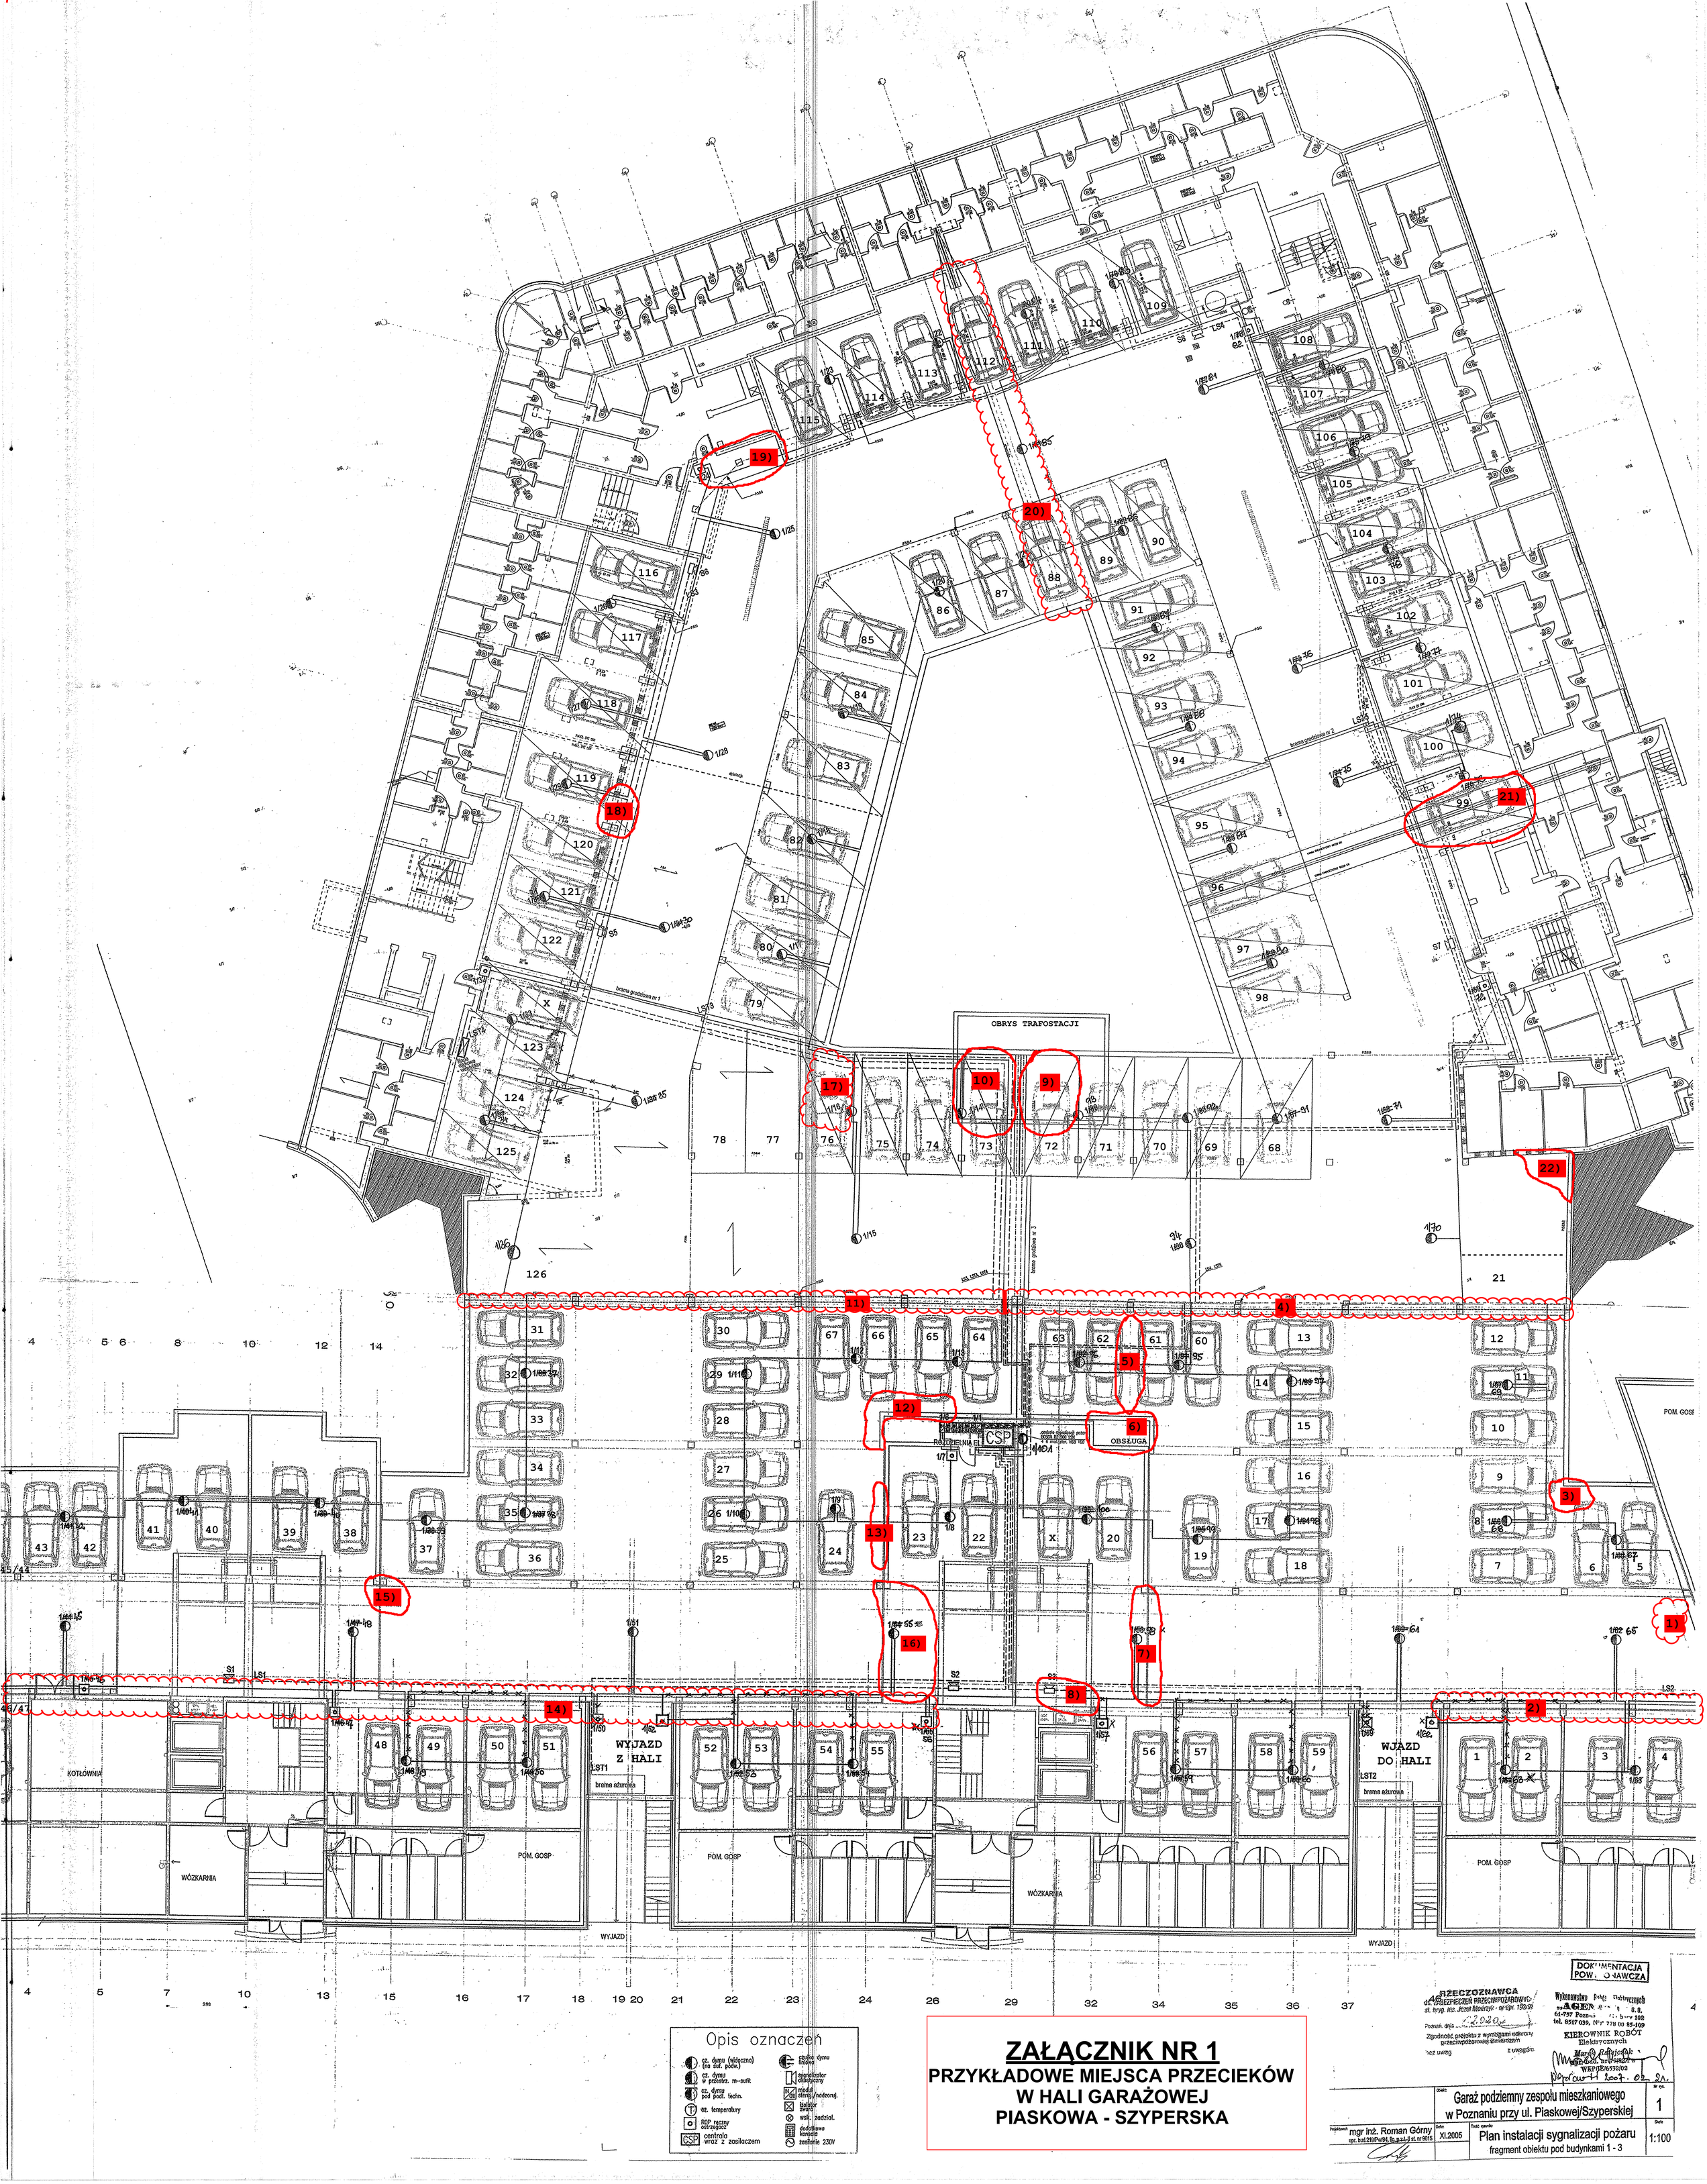

Opis oznaczeń

- cz. dymu (widoczna) (na dol. podw.)
- cz. dymu w przestrz. m-sufit
- cz. dymu pod podł. techn.
- tz. temperatury
- ROP ręczny ostrzegacz
- CSP centrala wraz z zasilaczem
- czujka dymu liniowa
- sygnalizator akustyczny
- moduł sterujący/nadzorujący
- izolator zwarć
- wsk. zadział.
- dodatkowa konsola zasilanie 230V

ZAŁĄCZNIK NR 1

PRZYKŁADOWE MIEJSCA PRZECIEKÓW W HALI GARAŻOWEJ PIASKOWA - SZYPERSKA

DOKUMENTACJA POWYKONAWCZA

RZECZOZNAWCA ds. PRZECIWPOŻAROWYCH mgr inż. Józef Mordzyk - nr upr. 1592/93

Data dnia 2.02.06

Zgodność projektu z wymogami ochrony przeciwpożarowej stwierdzam bez uwag / z uwagami

Wykonawstwo Robót Elektrycznych „AGEN" ... 61-757 Poznań ... tel. 8517 039, NIP 778 00 85 109

KIEROWNIK ROBÓT Elektrycznych mgr inż. Roman Górny WKP/PE/6539/02

Sprawdził 2007. 02. 21.

Projektował: mgr inż. Roman Górny upr. bud.216/Pw/94, bo, p.a.i.i st. inż 9015	Obiekt: Garaż podziemny zespołu mieszkaniowego w Poznaniu przy ul. Piaskowej/Szyperskiej	Nr rys. 1
Data: XI.2005	Treść rysunku: Plan instalacji sygnalizacji pożaru fragment obiektu pod budynkami 1 - 3	Skala: 1:100