

Załącznik nr 9


Zakres obowiązków i mapa sytuacyjna dla lokalizacji określonej
w części I- ul. Sikorskiego 12AB, 13, ul. Robocza 17ABC, 19,
21AB



Zakres czynności - Część II

L.p.	Adres	Pow. wewnętrzna w m ²	Pow. zewnętrzna w m ² + konserwacja terenów zielonych w m ²			
1.	Robocza 17ABC, Robocza 19, Robocza 21 AB, Sikorskiego 12 AB, Sikorskiego 13	11306	3 062 + 3 759 Razem: 6 821			
L.p.	Specyfikacja prac	Częstotliwość wykonania				Uwagi
		codziennie	w tygodniu	w miesiącu	w roku	
Sprzątanie powierzchni wewnętrznej						
1	zamiatanie klatek schodowych, korytarzy strychowych, wejść do piwnic i ciągów komunikacyjnych na poddaszach		3			także doraźnie w miarę potrzeb
2	mycie klatek schodowych wraz z drzwiami wejściowymi, parapetów okiennych i balustrad schodowych, skrzynek pocztowych i gablot		1 2			od 1.04. do 30.10. 1x od 1.11. do 31.03. 2x
3	zamiatanie i mycie wiatrołapów przy wejściach do budynków	1				
4	zamiatanie i mycie ciągów komunikacyjnych na parterze od wiatrołapów do wind	1				
5	zamiatanie i mycie wind	1				
6	usuwanie zanieczyszczeń z progów drzwiowych			1		także doraźnie w miarę potrzeb
7	sprzątanie szafek elektrycznych, szafek p-poż., rur instal.wod.-kan.				2	także doraźnie w miarę potrzeb
8	mycie okien, lamperii, grzejników, kloszy lamp na klatkach schodowych i korytarzach oraz pomieszczeń wspólnego użytkowania				2	w okresie poprzedzającym święta Wielkanocne i Bożego Narodzenia a także doraźnie w miarę potrzeb
9	mycie drzwi pomieszczeń niemieszkalnych				4	także doraźnie w miarę potrzeb
10	czyszczenie klatek schodowych i korytarzy maszyną czyszcząco-polerującą				2	w okresie poprzedzającym święta Wielkanocne i Bożego Narodzenia
11	wykładanie środków do deratyzacji				1	środki do deratyzacji zakupuje na własny koszt Wykonawca
12	zamiatanie hali garażowej			1		
13	czyszczenie posadzki hali garażowej maszyną czyszcząco-polerującą				2	
14	sprzątanie pomieszczeń śluz garażowych	według potrzeb				
15	mycie bram wjazdowych do hal garażowych				2	także doraźnie w miarę potrzeb
16	oczyszczanie krtek odpływowych przy wjeździe i wyjeździe z hali garażowej				4	także doraźnie w miarę potrzeb
Sprzątanie powierzchni zewnętrznej						
1	usuwanie śmieci, liści, odchodów zwierzęcych itp. z zewnętrznych ciągów komunikacyjnych i terenów zielonych, zamiatanie chodników	1				
2	opróżnianie koszy na śmieci	1				

3	zamiatanie jezdni, placów i parkingów		1			
4	sprzątanie miejsc przeznaczonych na składowanie śmieci	1				
5	dezynfekcja i gruntowne mycie pomieszczeń na kontenery - wewnątrz i na zewnątrz				2	
6	czyszczenie kratek przy drzwiach wejściowych	1				
7	czyszczenie zewnętrznego oznakowania			1		
8	odsnieżanie chodników, jezdni, placów, parkingów, schodów, podestów, wjazdów i wyjazdów z hali garażowej	według potrzeb - gotowość do odsnieżania 7 dni w tygodniu. Czas reakcji od chwili wystąpienia opadów winien być zgodny z czasem podanym w złożonej ofercie. Prace należy prowadzić na bieżąco do momentu ustania opadów a całość prac związanych z odsnieżaniem i posypywaniem należy zakończyć najpóźniej do 3-ech godzin po ustaniu opadów śniegu. Wykonawca zobowiązany jest uprzątnąć błoto, śnieg, lód i inne zanieczyszczenia z nieruchomości w następujący sposób: gromadzenie na skraju chodnika, od strony jezdni lub w przypadku jej braku na skraju drogi osiedlowej po stronie nie przylegającej do budynku - błota, śniegu i lodu uprzątniętego z chodników położonych wzdłuż nieruchomości z zachowaniem możliwości odpływu wody do kanalizacji w sposób nie zagrażający istniejącej zieleni. Śnieg i błoto pośniegowe należy wywozić w miejsca wskazane przez jednostki miejskie.				
9	posypywanie w okresie zimowym mieszanką piaskowo solną placów, przejść pieszych, zatok postojowych oraz dróg, podestów i schodów na terenie posesji i chodników przyległych do posesji, wjazdu i wyjazdu z hali garażowej	według potrzeb - gotowość do posypywania 7 dni tygodniu.			Mieszankę do posypywania i pojemniki dostarcza Wykonawca.	
Zakres pozostałych czynności						
1	niezwłoczne przekazywanie do administracji osiedli PTBS informacji o powstałych usterkach technicznych, awariach oraz innych informacji mających istotny wpływ na sprawność techniczną nieruchomości będącej przedmiotem usługi					
2	dozór nad stałym zamknięciem wszelkich wyjść na dach					
3	dostarczanie najemcom lokali pism, zawiadomień, informacji itp.					
4	wywieszanie i zdejmowanie flag dostarczanych przez Wykonawcę, utrzymywanie ich w czystości					
5	wydawanie kluczy do pomieszczeń wspólnego użytkowania w porozumieniu z administratorem					
6	dozór na przestrzeganiem przez najemców regulaminu utrzymywania porządku i czystości i powiadamianie administratora o rażących lub uporczywych przypadkach naruszania tego regulaminu					
7	usuwanie plakatów i ogłoszeń z miejsc do tego nieprzeznaczonych					
8	współdziałanie ze służbami porządkowymi i organami bezpieczeństwa					
9	wykonywanie innych czynności w zakresie utrzymywania porządku i czystości wynikających z obowiązujących przepisów i zarządzeń oraz realizacja zadań zleconych przez administrację osiedli, nie określonych w niniejszym zakresie obowiązków a związanych z wykonywaniem niniejszej umowy					

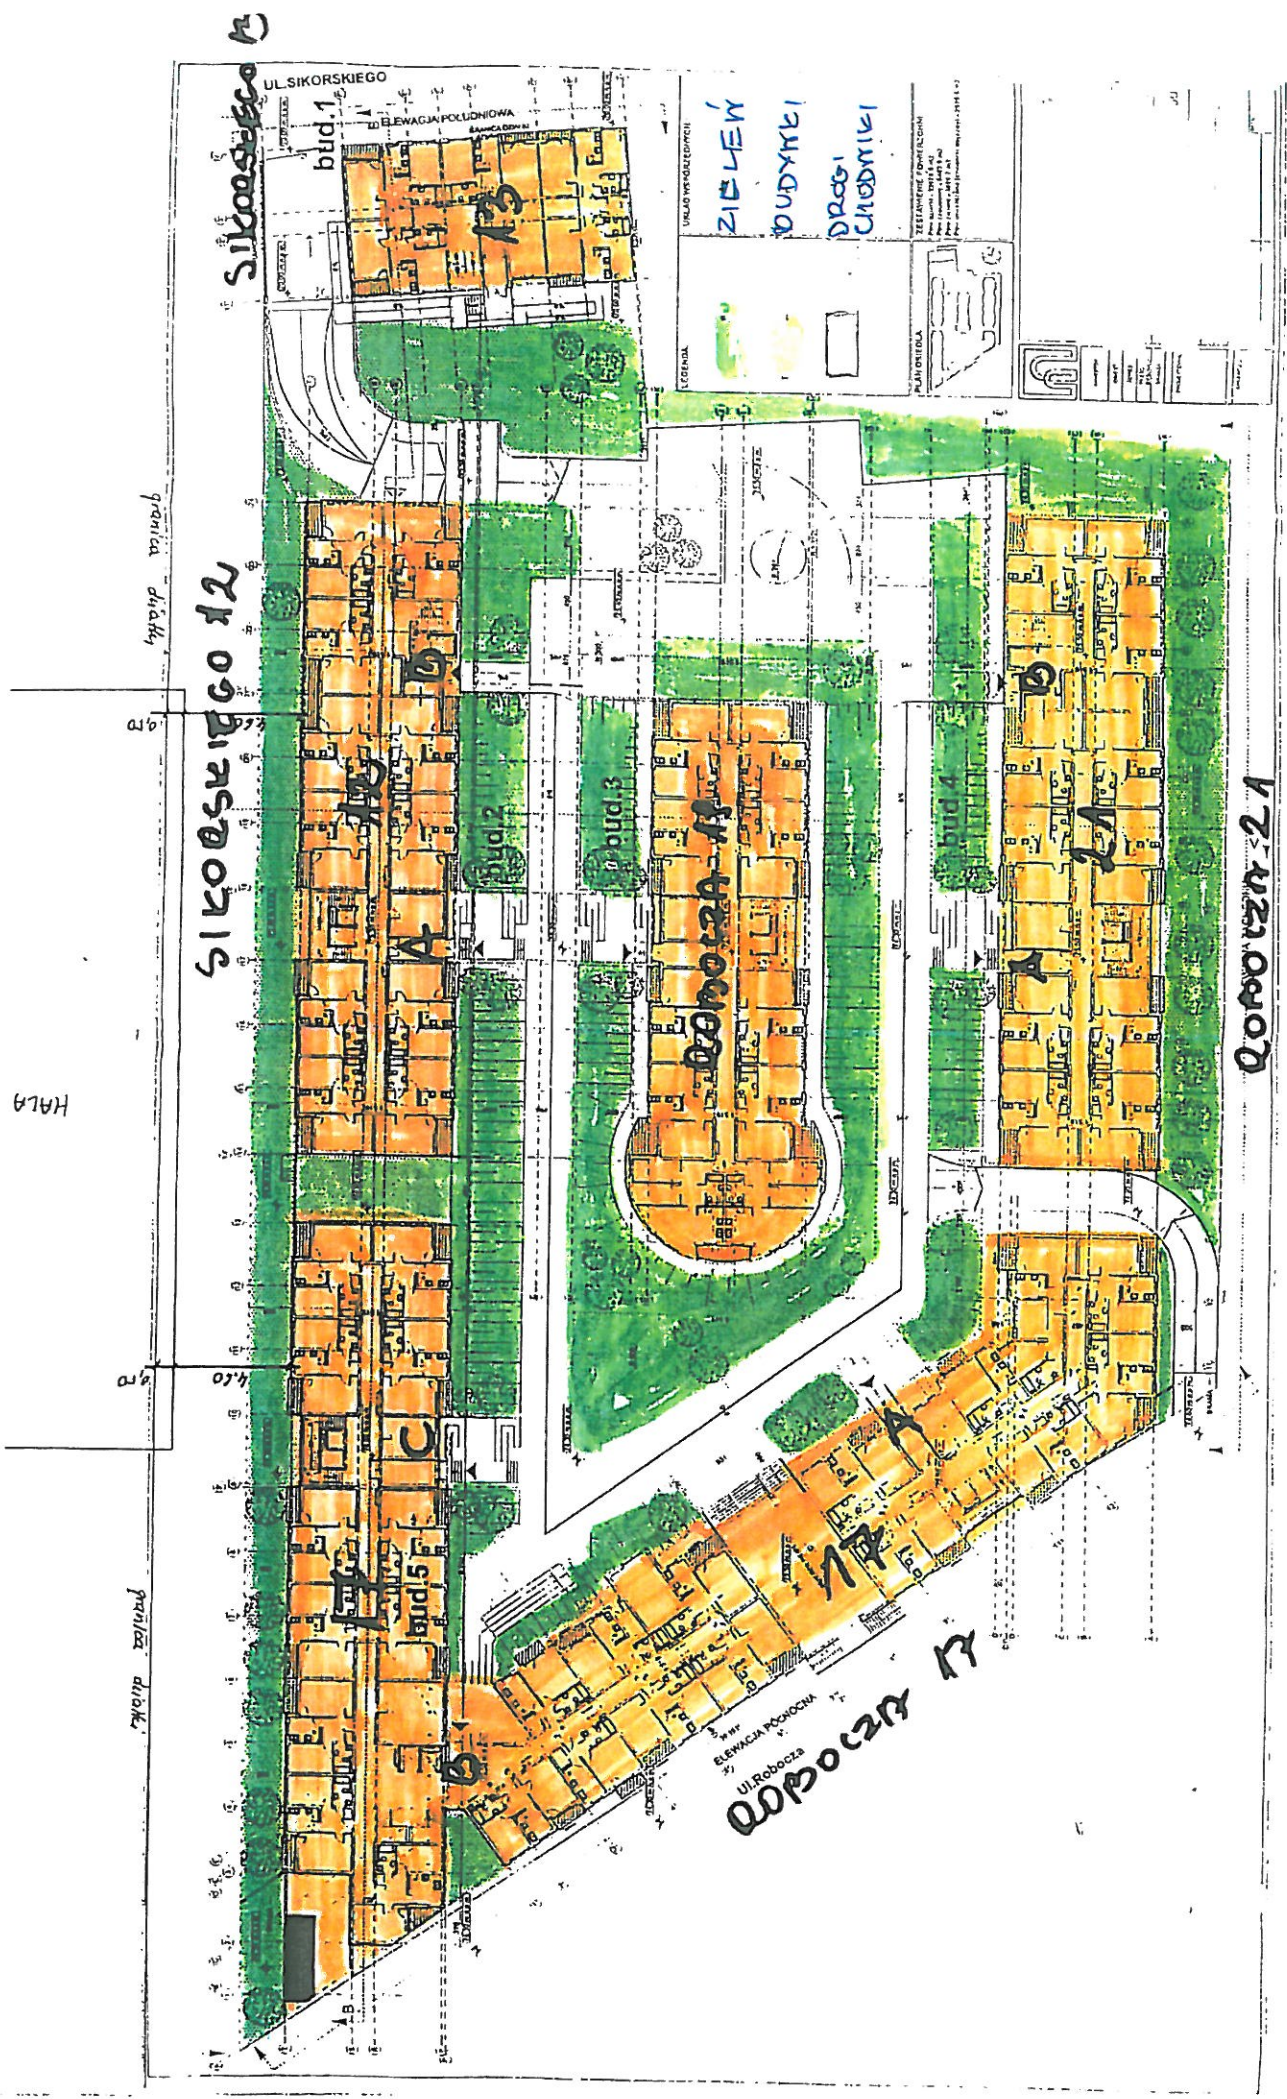

OS. SIKORSKIEGO | RUMOCZNA

Handwritten signature or initials.

Załącznik nr 10


Zakres obowiązków i mapa sytuacyjna dla lokalizacji określonej
w części II- ul. Szyperska 10, 10A, 10B, 10C, 11, 11A,
ul. Piaskowa 6, 7, 8, ul. Naramowicka 211AB,
ul. Drewlańska 10



Zakres czynności - Część IV

L.p.	Adres	Pow. wewnętrzna w m ²	Pow. zewnętrzna w m ² + tereny zielone w m ²			
1	Szyperska 10,10A,10B,10C, 11,11A Piaskowa 6,7,8	7549	3964+ 2707 Razem: 6671			
L.p.	Specyfikacja prac	Częstotliwość wykonania				Uwagi
		codziennie	w tygodniu	w miesiącu	w roku	
Sprzątanie powierzchni wewnętrznej						
1	zamiatanie klatek schodowych, korytarzy strychowych, wejść do piwnic i ciągów komunikacyjnych na poddaszach		3			także doraźnie w miarę potrzeb
2	mycie klatek schodowych wraz z drzwiami wejściowymi, parapetów okiennych i balustrad schodowych, skrzynek pocztowych i gablot		1			
3	zamiatanie i mycie wiatrolapów przy wejściach do budynków	1				
4	zamiatanie i mycie ciągów komunikacyjnych na parterze od wiatrolapów do wind	1				
5	zamiatanie i mycie wind	1				
6	usuwanie zanieczyszczeń z progów drzwi windowych		1			także doraźnie w miarę potrzeb
7	sprzątanie szafek elektrycznych, szafek p-poż, rur instal.wod.-kan				2	także doraźnie w miarę potrzeb
8	mycie okien, lamperii, grzejników, kloszy lamp na klatkach schodowych i korytarzach oraz pomieszczeń wspólnego użytkownika				2	w okresie poprzedzającym święta Wielkanocne i Bożego Narodzenia a także doraźnie w miarę potrzeb
9	mycie drzwi pomieszczeń niemieszkalnych				4	także doraźnie w miarę potrzeb
10	czyszczenie klatek schodowych i korytarzy maszyną czyszcząco-polerującą				2	w okresie poprzedzającym święta Wielkanocne i Bożego Narodzenia
11	wykładanie środków do deratyzacji				1	środki do deratyzacji zakupuje na własny koszt Wykonawca
12	oczyszczanie kraterk odpływowych przy wjeździe i wyjeździe z hali garażowej				4	także doraźnie w miarę potrzeb
Sprzątanie powierzchni zewnętrznej						
1	usuwanie śmieci, liści, odchodów zwierzęcych itp. z zewnętrznych ciągów komunikacyjnych i terenów zielonych, zamiatanie chodników	1				
2	opróżnianie koszy na śmieci	1				
3	zamiatanie jezdni, placów i parkingów		1			
4	sprzątanie miejsc przeznaczonych na składowanie śmieci	1				
5	dezynfekcja i gruntowne mycie pomieszczeń na kontenery - wewnątrz i na zewnątrz				2	
6	czyszczenie kraterk przy drzwiach wejściowych	1				

7	czyszczenie zewnętrznego oznakowania			1	
8	odsnieżanie chodników, jezdni, placów, parkingów, schodów, podestów, wjazdów i wyjazdów z hali garażowej	według potrzeb - gotowość do odsnieżania 7 dni w tygodniu. Czas reakcji od chwili wystąpienia opadów winien być zgodny z czasem podanym w złożonej ofercie. Prace należy prowadzić na bieżąco do momentu ustania opadów a całość prac związanych z odsnieżaniem i posypywaniem należy zakończyć najpóźniej do 3-ech godzin po ustaniu opadów śniegu. Wykonawca zobowiązany jest uprzątnąć błoto, śnieg, lód i inne zanieczyszczenia z nieruchomości w następujący sposób: gromadzenie na skraju chodnika, od strony jezdni lub w przypadku jej braku na skraju drogi osiedlowej po stronie nie przylegającej do budynku - błota, śniegu i lodu uprzątniętego z chodników położonych wzdłuż nieruchomości z zachowaniem możliwości odpływu wody do kanalizacji w sposób nie zagrażający istniejącej zieleni. Śnieg i błoto pośniegowe należy wywozić w miejsca wskazane przez jednostki miejskie.			
9	posypywanie w okresie zimowym mieszanką piaskowo solną placów, przejść pieszych, zatok postojowych oraz dróg, podestów i schodów na terenie posesji i chodników przyległych do posesji, wjazdu i wyjazdu z hali garażowej	według potrzeb - gotowość do posypywania 7 dni tygodniu.	Mieszankę do posypywania i pojemniki dostarcza Wykonawca.		
Zakres pozostałych czynności					
1	niezwłoczne przekazywanie do administracji osiedli PTBS informacji o powstałych usterkach technicznych, awariach oraz innych informacji mających istotny wpływ na sprawność techniczną nieruchomości będącej przedmiotem usługi				
2	dozór nad stałym zamknięciem wszelkich wyjść na dach				
3	dostarczanie najemcom lokali pism, zawiadomień, informacji itp.				
4	wywieszanie i zdejmowanie flag dostarczanych przez Wykonawcę, utrzymywanie ich w czystości				
5	wydawanie kluczy do pomieszczeń wspólnego użytkowania w porozumieniu z administratorem				
6	dozór na przestrzeganiu przez najemców regulaminu utrzymywania porządku i czystości i powiadamianie administratora o rażących lub uporczywych przypadkach naruszania tego regulaminu				
7	usuwanie plakatów i ogłoszeń z miejsc do tego nieprzeznaczonych				
8	współdziałanie ze służbami porządkowymi i organami bezpieczeństwa				
9	wykonywanie innych czynności w zakresie utrzymywania porządku i czystości wynikających z obowiązujących przepisów i zarządzeń oraz realizacja zadań zleconych przez administrację osiedli, nie określonych w niniejszym zakresie obowiązków a związanych z wykonywaniem niniejszej umowy				

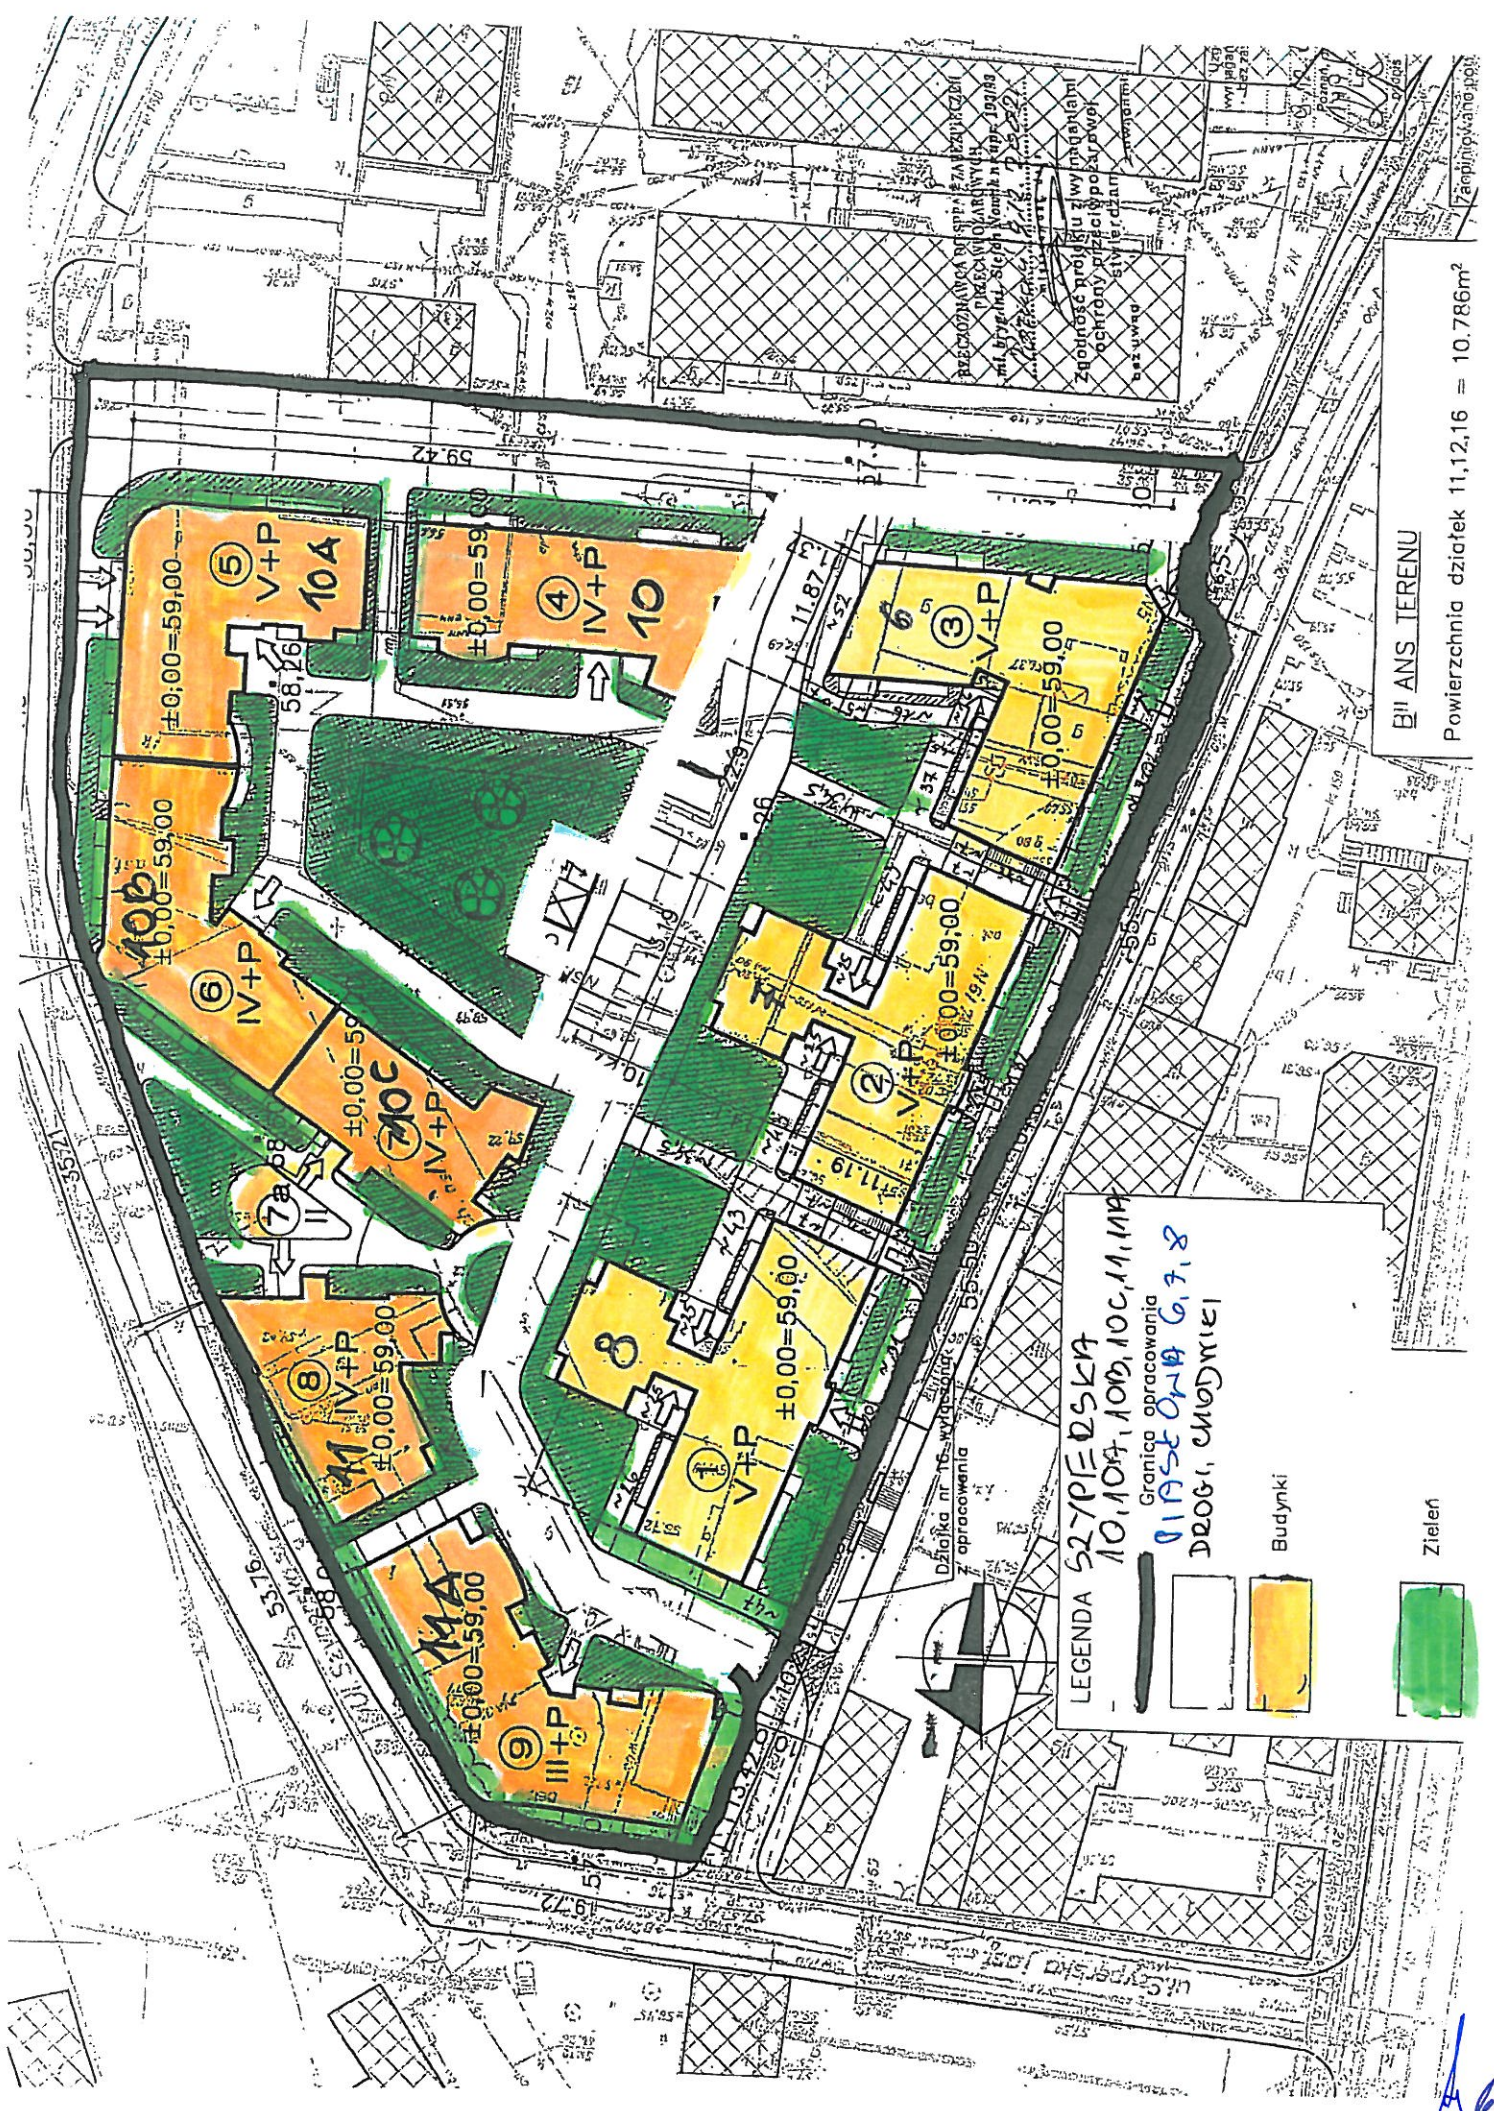

B^{II} ANS TERENU
 Powierzchnia działek 11,12,16 = 10.786m²

LEGENDA SZYFERSKA
 Granica opracowania
 PIASTÓWA 6, 7, 8
 DROGI, CHODNIE
 Budynki
 Zielen



Działka nr 16 wydziałek 35 z opracowania




Handwritten signature

Zakres czynności - Część IV

L.p.	Adres	Pow. wewnętrzna w m ²	Pow. zewnętrzna w m ² + konserwacja terenów zielonych w m ²			
1.	Naramowicka 211AB	2227	877 + 840 Razem: 1 717			
L.p.	Specyfikacja prac	Częstotliwość wykonania				Uwagi
		codziennie	w tygodniu	w miesiącu	w roku	
Sprzątanie powierzchni wewnętrznej						
1	zamiatanie klatek schodowych, wejść do piwnic i korytarzy piwnicznych		3			także doraźnie w miarę potrzeb
2	mycie klatek schodowych wraz z drzwiami wejściowymi, parapetów okiennych i balustrad schodowych, skrzynek pocztowych i gablot		1			
3	zamiatanie i mycie wiatrolapów przy wejściach do budynków	1				
4	zamiatanie i mycie ciągów komunikacyjnych na parterze od wiatrolapów do wind	1				
5	zamiatanie i mycie wind	1				
6	usuwanie zanieczyszczeń z progów drzwi windowych			1		także doraźnie w miarę potrzeb
7	sprzątanie szafek elektrycznych, szafek p-poż., rur instal.wod.-kan.				2	także doraźnie w miarę potrzeb
8	mycie okien, lamperii, grzejników, kloszy lamp na klatkach schodowych i korytarzach oraz pomieszczeń wspólnego użytkowania				2	w okresie poprzedzającym święta Wielkanocnej Bożego Narodzenia a także doraźnie w miarę potrzeb
9	mycie drzwi pomieszczeń niemieszkalnych				4	także doraźnie w miarę potrzeb
10	czyszczenie klatek schodowych i korytarzy maszyną czyszcząco-polerującą				2	w okresie poprzedzającym święta Wielkanocne i Bożego Narodzenia
11	wykładanie środków do deratyzacji				1	środki do deratyzacji zakupuje na własny koszt Wykonawca
12	zamiatanie hali garażowej			1		
13	sprzątanie pomieszczeń służ garażowych				4	także doraźnie w miarę potrzeb
14	mycie bram wjazdowych do hal garażowych				2	także doraźnie w miarę potrzeb
15	oczyszczanie kratak odpływowych przy wjeździe i wyjeździe z hali garażowej			1		
Sprzątanie powierzchni zewnętrznej						
1	usuwanie śmieci, liści, odchodów zwierzęcych itp. z zewnętrznych ciągów komunikacyjnych i terenów zielonych, zamiatanie chodników	1				
2	opróżnianie koszy na śmieci	1				
3	zamiatanie jezdni, placów i parkingów		1			

4	sprzątanie miejsc przeznaczonych na składowanie śmieci	1			
5	dezynfekcja i gruntowne mycie pomieszczeń na kontenery - wewnątrz i na zewnątrz				1
6	czyszczenie kratek przy drzwiach wejściowych	1			
7	czyszczenie zewnętrznego oznakowania			1	
8	odsnieżanie chodników, jezdni, placów, parkingów, schodów, podestów, wjazdów i wyjazdów z hali garażowej	według potrzeb - gotowość do odsnieżania 7 dni w tygodniu. Czas reakcji od chwili wystąpienia opadów winien być zgodny z czasem podanym w złożonej ofercie. Prace należy prowadzić na bieżąco do momentu ustania opadów a całość prac związanych z odsnieżaniem i posypywaniem należy zakończyć najpóźniej do 3-ech godzin po ustaniu opadów śniegu. Wykonawca zobowiązany jest uprzątnąć błoto, śnieg, lód i inne zanieczyszczenia z nieruchomości w następujący sposób: gromadzenie na skraju chodnika, od strony jezdni lub w przypadku jej braku na skraju drogi osiedlowej po stronie nie przylegającej do budynku - błota, śniegu i lodu uprzątniętego z chodników położonych wzdłuż nieruchomości z zachowaniem możliwości odpływu wody do kanalizacji w sposób nie zagrażający istniejącej zieleni. Śnieg i błoto pośniegowe należy wywozić w miejsca wskazane przez jednostki miejskie.			
9	posypywanie w okresie zimowym mieszanką piaskowo solną placów, przejść pieszych, zatok postojowych oraz dróg, podestów i schodów na terenie posesji i chodników przyległych do posesji, wjazdu i wyjazdu z hali garażowej	według potrzeb - gotowość do posypywania 7 dni tygodniu.		Mieszankę do posypywania i pojemniki dostarcza Wykonawca.	
10	koszenie, grabienie i wywóz trawy	według potrzeb		trawa nie może przekroczyć 10 cm wysokości	
11	pielęgnacja trawników oraz roślinności w tym m.in. dosiewanie trawy, usuwanie chwastów, przekopywanie, podlewanie, nawożenie, ochrona chemiczna przed szkodnikami i chorobami	według potrzeb			
12	przycinanie krzewów, żywopłotów	według potrzeb			
13	grabienie i wywożenie liści z terenów zielonych	według potrzeb			
14	dosadzanie roślin	według potrzeb		rośliny zakupuje Zamawiający	
Zakres pozostałych czynności					
1	niezwłoczne przekazywanie do administracji osiedli PTBS informacji o powstałych usterkach technicznych, awariach oraz innych informacji mających istotny wpływ na sprawność techniczną nieruchomości będącej przedmiotem usługi				
2	dozór nad stałym zamknięciem wszelkich wyjść na dach				
3	dostarczanie najemcom lokali pism, zawiadomień, informacji itp.				
4	wywieszanie i zdejmowanie flag dostarczanych przez Wykonawcę, utrzymywanie ich w czystości				
5	wydawanie kluczy do pomieszczeń wspólnego użytkowania w porozumieniu z administratorem				
6	dozór na przestrzeganiem przez najemców regulaminu utrzymywania porządku i czystości i powiadamianie administratora o rażących lub uporczywych przypadkach naruszania tego regulaminu				
7	usuwanie plakatów i ogłoszeń z miejsc do tego nieprzeznaczonych				
8	współdziałanie ze służbami porządkowymi i organami bezpieczeństwa				
9	wykonywanie innych czynności w zakresie utrzymywania porządku i czystości wynikających z obowiązujących przepisów i zarządzeń oraz realizacja zadań zleconych przez administrację osiedli, nie określonych w niniejszym zakresie obowiązków a związanych z wykonywaniem niniejszej umowy				



-  ZIELEN
-  BUDYMKI
-  DROGI, CHODNIKI, PARKINGI

Anten


Zakres czynności - Część IV

L.p.	Adres	Pow. wewnętrzna w m ²	Pow. zewnętrzna + konserwacja terenów zielonych w m ²			
1.	Drewnańska 10	2 462,00	1019 + 1800 Razem: 2819			
L.p.	Specyfikacja prac	Częstotliwość wykonania				Uwagi
		codziennie	w tygodniu	w miesiącu	w roku	
Sprzątanie powierzchni wewnętrznej						
1	zamiatanie klatek schodowych i ciągów komunikacyjnych		3			także doraźnie w miarę potrzeb
2	mycie klatek schodowych wraz z drzwiami wejściowymi, parapetów okiennych i balustrad schodowych, skrzynek pocztowych i gablot		1 2			od 1.04. do 30.10. 1x od 1.11. do 31.03. 2x
3	zamiatanie i mycie wiatrolapów przy wejściach do budynków	1				
4	zamiatanie i mycie ciągów komunikacyjnych na parterze od wiatrolapów do wind	1				
5	zamiatanie i mycie wind	1				
6	usuwanie zanieczyszczeń z progów drzwi windowych			1		także doraźnie w miarę potrzeb
7	sprzątanie szafek elektrycznych, szafek p-poż., rur instal.wod.-kan.				2	także doraźnie w miarę potrzeb
8	mycie okien, lamperii, grzejników, kloszy lamp na klatkach schodowych i korytarzach oraz pomieszczeń wspólnego użytkowania				2	w okresie poprzedzającym święta Wielkanocne i Bożego Narodzenia a także doraźnie w miarę potrzeb
9	mycie drzwi pomieszczeń niemieszkalnych				4	także doraźnie w miarę potrzeb
10	wykładanie środków do deratyzacji				1	środki do deratyzacji zakupuje na własny koszt Wykonawca
11	zamiatanie hali garażowej			1		
12	czyszczenie posadzki hali garażowej maszyną czyszczącą				4	
13	mycie bramy wjazdowej do hali garażowej				2	także doraźnie w miarę potrzeb
14	oczyszczanie kratek odpływowych przy wjeździe do hali garażowej			1		
Sprzątanie powierzchni zewnętrznej						
1	usuwanie śmieci, liści, odchodów zwierzęcych itp. z zewnętrznych ciągów komunikacyjnych, terenów zielonych, zamiatanie chodników	1				
2	opróżnianie koszy na śmieci	1				

3	zamiatanie placów i parkingu		1		
4	sprzątanie miejsc przeznaczonych na składowanie śmieci	1			
5	dezynfekcja i gruntowne mycie pomieszczeń na kontenery - wewnątrz i na zewnątrz			1	
6	czyszczenie krtek przy drzwiach wejściowych	1			
7	czyszczenie zewnętrznego oznakowania			1	
8	odśnieżanie chodników, placów, parkingów, schodów, podestów, wjazdu i wyjazdu z hali garażowej	według potrzeb - gotowość do odśnieżania 7 dni w tygodniu. Czas reakcji od chwili wystąpienia opadów winien być zgodny z czasem podanym w złożonej ofercie. Prace należy prowadzić na bieżąco do momentu ustania opadów a całość prac związanych z odśnieżaniem i posypywaniem należy zakończyć najpóźniej do 3-ech godzin po ustaniu opadów śniegu. Wykonawca zobowiązany jest uprzątnąć błoto, śnieg, lód i inne zanieczyszczenia z nieruchomości w następujący sposób: gromadzenie na skraju chodnika, od strony jezdni lub w przypadku jej braku na skraju drogi osiedlowej po stronie nie przylegającej do budynku - błota, śniegu i lodu uprzątniętego z chodników położonych wzdłuż nieruchomości z zachowaniem możliwości odpływu wody do kanalizacji w sposób nie zagrażający istniejącej zieleni. Śnieg i błoto pośniegowe należy wywozić w miejsca wskazane przez jednostki miejskie.			
9	posypywanie w okresie zimowym mieszanką piaskowo solną placów, przejść pieszych, zatok postojowych oraz dróg, podestów i schodów na terenie posesji, wjazdu i wyjazdu z hali garażowej	według potrzeb - gotowość do posypywania 7 dni tygodniu.		Mieszankę do posypywania i pojemniki dostarcza Wykonawca.	
Zakres pozostałych czynności					
1	niezwłoczne przekazywanie do administracji osiedli PTBS informacji o powstałych usterkach technicznych, awariach oraz innych informacji mających istotny wpływ na sprawność techniczną nieruchomości będącej przedmiotem usługi				
2	dozór nad stałym zamknięciem wszelkich wyjść na dach				
3	dostarczanie najemcom lokali pism, zawiadomień, informacji itp.				
4	wywieszanie i zdejmowanie flag dostarczanych przez Wykonawcę, utrzymywanie ich w czystości				
5	wydawanie kluczy do pomieszczeń wspólnego użytkowania w porozumieniu z administratorem				
6	bieżące utrzymywanie w czystości 10-ciu kanap wykonanych ze skóry ekologicznej, znajdujących się w częściach wspólnych budynku				
7	dozór na przestrzeganiem przez najemców regulaminu utrzymywania porządku i czystości i powiadamianie administratora o rażących lub uporczywych przypadkach naruszania tego regulaminu				
8	usuwanie plakatów i ogłoszeń z miejsc do tego nieprzeznaczonych				
9	współdziałanie ze służbami porządkowymi i organami bezpieczeństwa				
10	wykonywanie innych czynności w zakresie utrzymywania porządku i czystości wynikających z obowiązujących przepisów i zarządzeń oraz realizacja zadań zleconych przez administrację osiedli, nie określonych w niniejszym zakresie obowiązków a związanych z wykonywanem niniejszej umowy				

DREWLAŃSKA 10/10c

2000

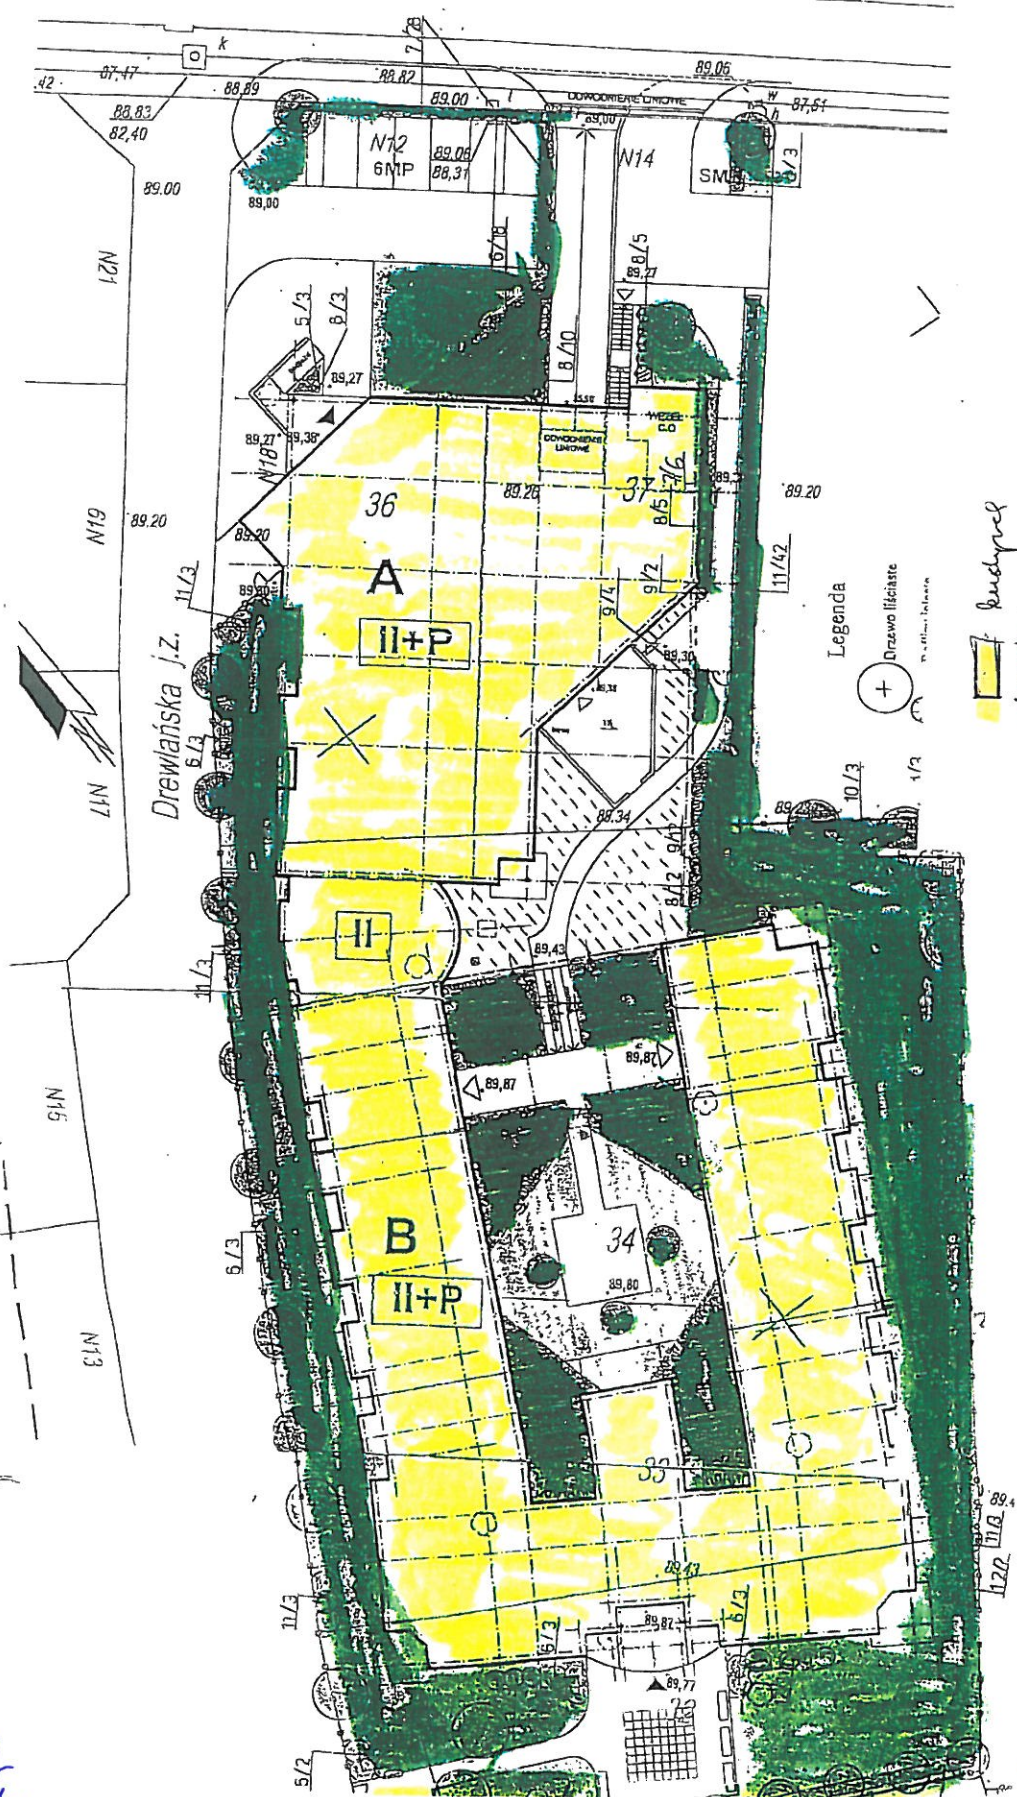

- Legenda
- budynek
 - tereny zieleni
 - awaryjne, place, parking

W. K.

[Handwritten signature]

Załącznik nr 11


Zakres obowiązków i mapa sytuacyjna dla lokalizacji określonej
w części III- ul. Grabowa 22A, 22B, 22C, ul. Kosynierska
7ABCDEF, 10AB, ul. Górczyńska 8, 8A, 10, 10A, 12, 12A, ul.
Palacza 3, 3A, 5, 5A, ul. Kosynierska 12, 14, 16, 18, 20, 22, 24,
26, Konfederacka 4

14 12

Zakres czynności - Część V

L.p.	Adres	Pow. wewnętrzna w m ²	Pow. zewnętrzna w m ² + tereny zielone w m ²			
1.	Grabowa 22A, 22B, 22C	915	2245 + 1366 Razem: 3 611			
L.p.	Specyfikacja prac	Częstotliwość wykonania				Uwagi
		codziennie	w tygodniu	w miesiącu	w roku	
Sprzątanie powierzchni wewnętrznej						
1	sprzątanie, zmiatanie klatek schodowych, korytarzy, podestów, stopni klatek schodowych		3			także doraźnie w miarę potrzeb
2	mycie klatek schodowych wraz z drzwiami wejściowymi, parapetów okiennych i balustrad schodowych, skrzynek pocztowych i gablot		1 2			od 1.04. do 30.10. 1x od 1.11. do 31.03. 2x
3	mycie drzwi wewnętrznych na klatkach schodowych i drzwi do pomieszczeń technicznych		1			także doraźnie w miarę potrzeb
4	zmiatanie i mycie wiatrolapów przy wejściach do budynków	1				
5	zmiatanie i mycie ciągów komunikacyjnych na parterze od wiatrolapów do wind	1				
6	sprzątanie szafek elektrycznych, szafek p-poż., rur instal.wod.-kan				1	także doraźnie w miarę potrzeb
7	mycie okien, lamperii, grzejników, kloszy lamp na klatkach schodowych i korytarzach oraz pomieszczeń wspólnego użytkowania				2	w okresie poprzedzającym święta Wielkanocne i Bożego Narodzenia a także doraźnie w miarę potrzeb
8	wykładanie środków do deratyzacji				1	środki do deratyzacji zakupuje na własny koszt Wykonawca
9	mycie bram wjazdowych do hali garażowej				2	także doraźnie w miarę potrzeb
10	zmiatanie hali garażowej			1		
11	oczyszczanie krtek odpływowych przy wjeździe i wyjeździe do garaży				4	także doraźnie w miarę potrzeb
Sprzątanie powierzchni zewnętrznej						
1	usuwanie śmieci, liści, odchodów zwierzęcych itp. z zewnętrznych ciągów komunikacyjnych i terenów zielonych, zmiatanie chodników	1				w niedziele i święta w wypadku interwencji służb porządkowych lub przedstawiciela Zamawiającego
2	opróżnianie koszy na śmieci	1				
3	zmiatanie jezdni, placów i parkingów		1			
4	sprzątanie miejsc przeznaczonych na składowanie śmieci	1				
5	dezynfekcja i gruntowne mycie pomieszczeń na kontenery - wewnątrz i na zewnątrz				1	

6	czyszczenie kratki przy drzwiach wejściowych	1			
7	czyszczenie zewnętrznego oznakowania			1	
8	odśnieżanie chodników, jezdni, placów, parkingów, schodów, podestów, wjazdów i wyjazdów z hal garażowych	według potrzeb - gotowość do odśnieżania 7 dni w tygodniu. Czas reakcji od chwili wystąpienia opadów winien być zgodny z czasem podanym w złożonej ofercie. Prace należy prowadzić na bieżąco do momentu ustania opadów a całość prac związanych z odśnieżaniem i posypywaniem należy zakończyć najpóźniej do 3-ech godzin po ustaniu opadów śniegu. Wykonawca zobowiązany jest uprzątnąć błoto, śnieg, lód i inne zanieczyszczenia z nieruchomości w następujący sposób: gromadzenie na skraju chodnika, od strony jezdni lub w przypadku jej braku na skraju drogi osiedlowej po stronie nie przylegającej do budynku - błota, śniegu i lodu uprzątniętego z chodników położonych wzdłuż nieruchomości z zachowaniem możliwości odpływu wody do kanalizacji w sposób nie zagrażający istniejącej zieleni. Śnieg i błoto pośniegowe należy wywozić w miejsca wskazane przez jednostki miejskie.			
9	posypywanie w okresie zimowym mieszanką piaskowo solną placów, przejść pieszych, zatok postojowych oraz dróg, podestów i schodów na terenie posesji i chodników przyległych do posesji, wjazdu i wyjazdu z hali garażowej	według potrzeb - gotowość do posypywania 7 dni tygodniu.		Mieszankę do posypywania i pojemniki dostarcza Wykonawca.	
Zakres pozostałych czynności					
1	niezwłoczne przekazywanie do administracji osiedli PTBS informacji o powstałych usterkach technicznych, awariach oraz innych informacji mających istotny wpływ na sprawność techniczną nieruchomości będącej przedmiotem usługi				
2	dozór nad stałym zamknięciem wszelkich wyjść na dach				
3	dostarczanie najemcom lokali pism, zawiadomień, informacji itp.				
4	wywieszanie i zdejmowanie flag dostarczanych przez Wykonawcę, utrzymywanie ich w czystości				
5	wydawanie kluczy do pomieszczeń wspólnego użytkowania w porozumieniu z administratorem				
6	dozór na przestrzeganiem przez najemców regulaminu utrzymywania porządku i czystości impowiadanie administratora o rażących lub uporczywych przypadkach naruszania tego regulaminu				
7	usuwanie plakatów i ogłoszeń z miejsc do tego nieprzeznaczonych				
8	współdziałanie ze służbami porządkowymi i organami bezpieczeństwa				
9	wykonywanie innych czynności w zakresie utrzymywania porządku i czystości wynikających z obowiązujących przepisów i zarządzeń oraz realizacja zadań zleconych przez administrację osiedli, nie określonych w niniejszym zakresie obowiązków a związanych z wykonywaniem niniejszej umowy				

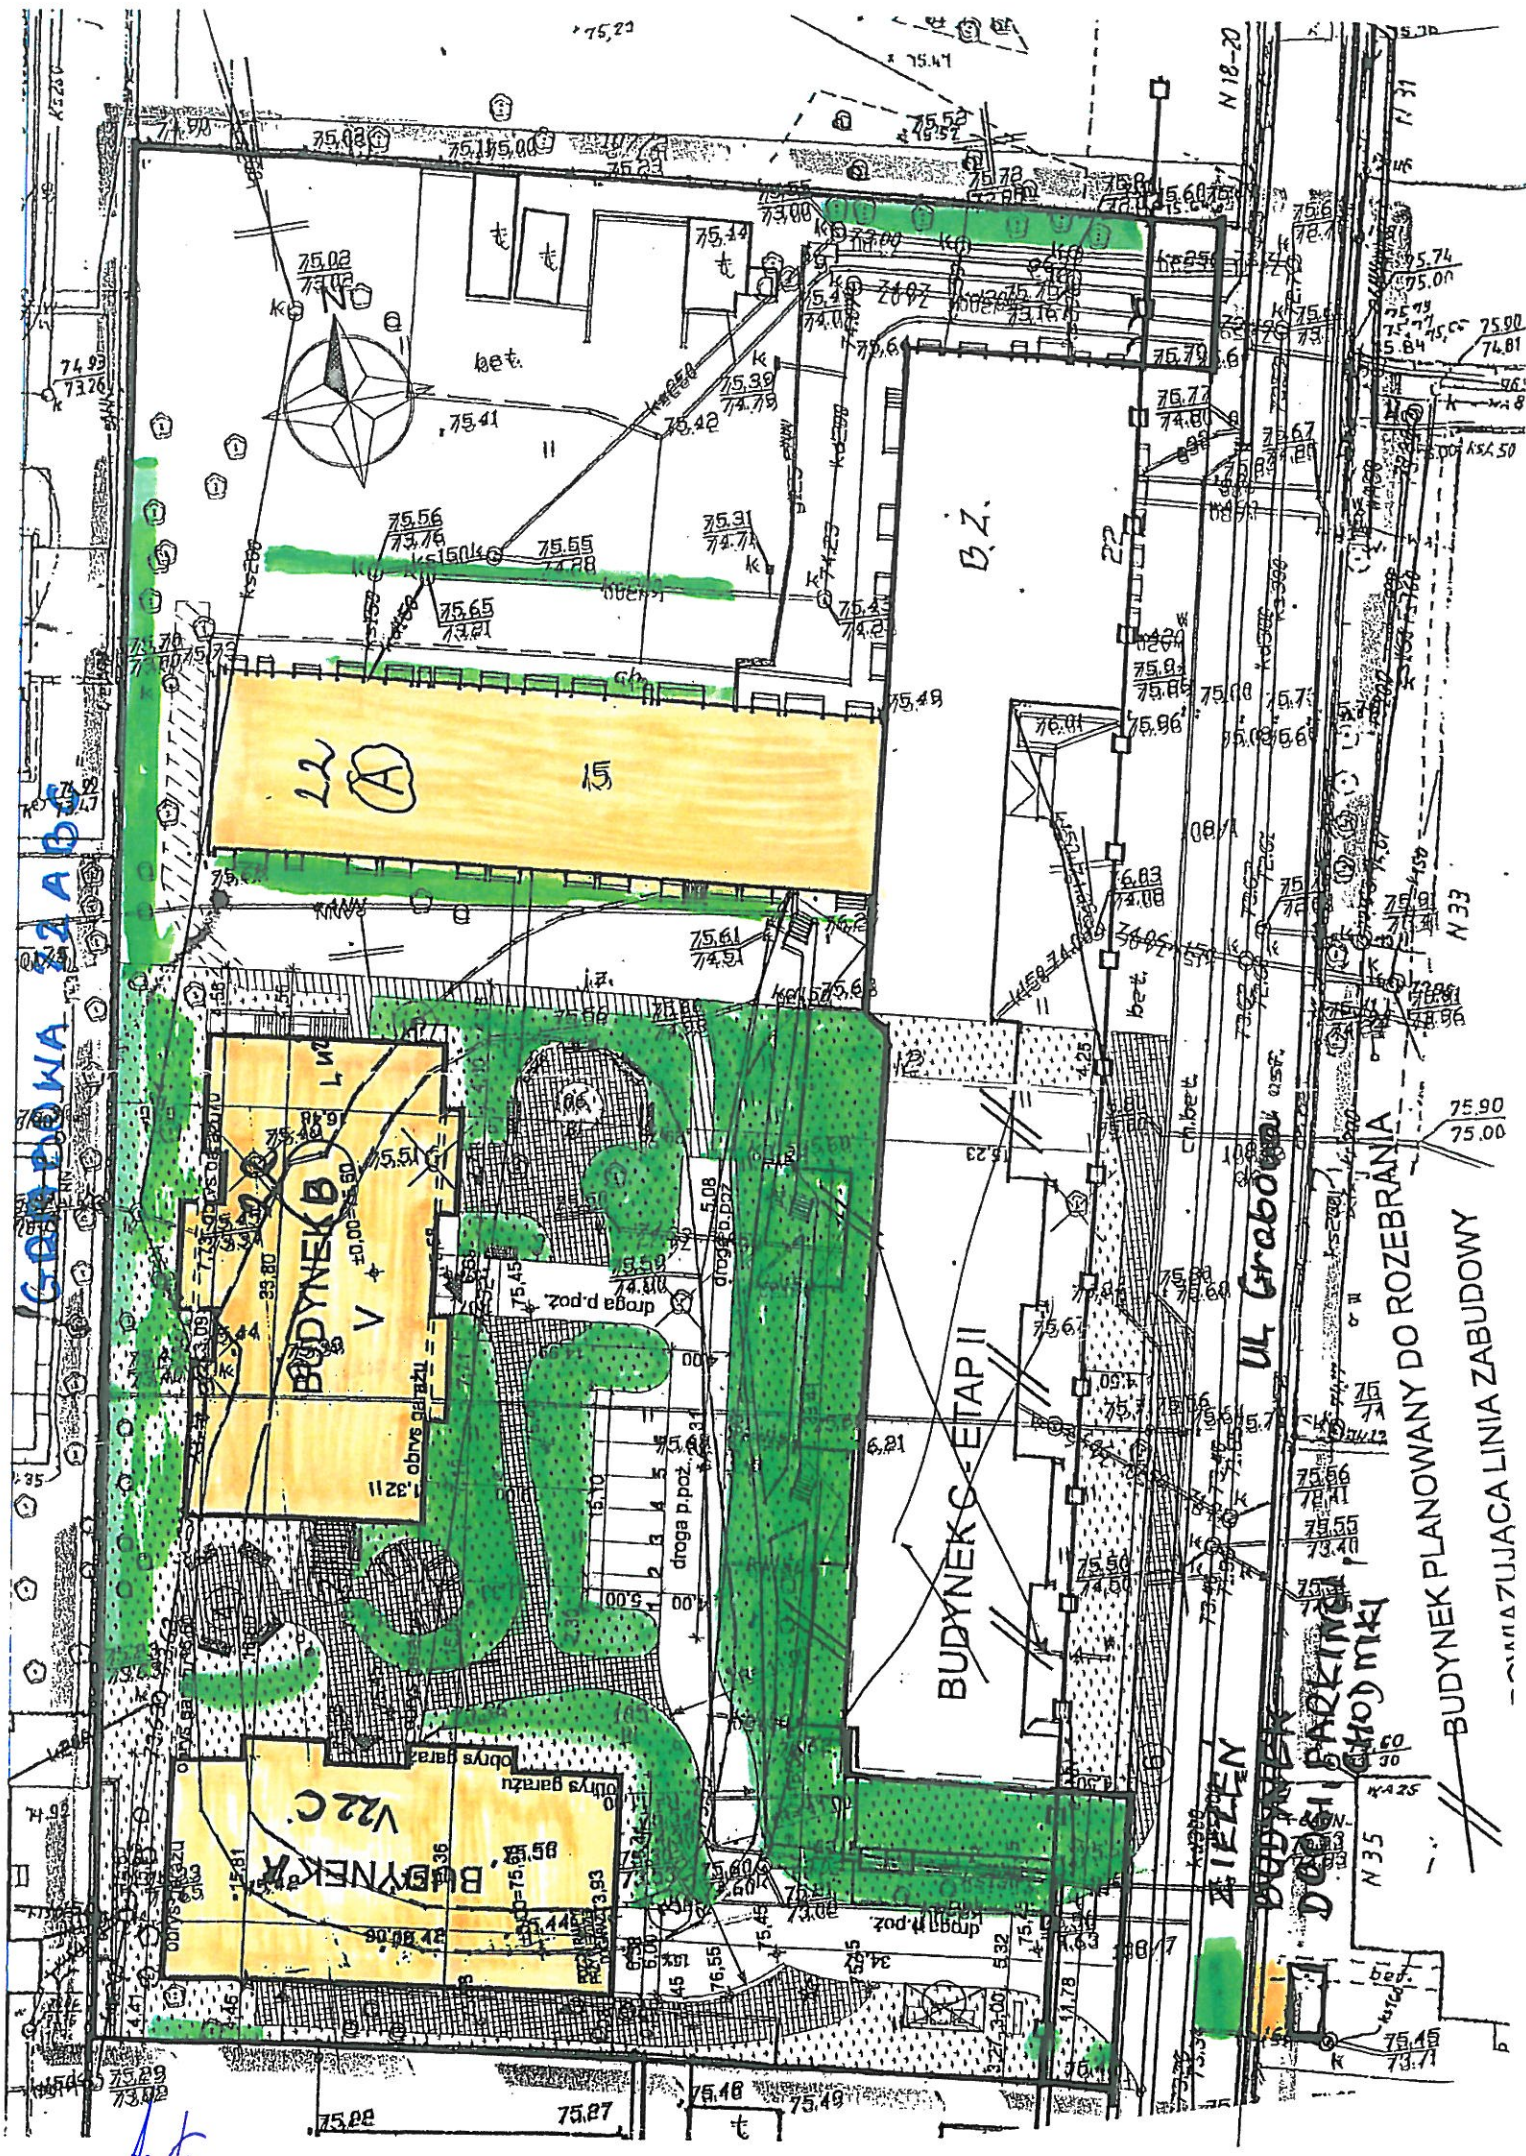


Zakres czynności - Część V

L.p.	Adres	Pow. wewnętrzna w m ²	Pow. zewnętrzna w m ² + tereny zielone w m ²
1.	Kosynierska 7ABCDEF, Kosynierska 10AB Górczyńska 8, 8A, 10, 10A, 12, 12A,	1842	2899 + 1567 Razem: 4 466

L.p.	Specyfikacja prac	Częstotliwość wykonania				Uwagi
		codziennie	w tygodniu	w miesiącu	w roku	
Sprzątanie powierzchni wewnętrznej						
1	sprzątanie, zmiatanie klatek schodowych, korytarzy, podestów, stopni klatek schodowych		3			także doraźnie w miarę potrzeb
2	mycie klatek schodowych wraz z drzwiami wejściowymi, parapetów okiennych i balustrad schodowych, skrzynek pocztowych i gablot		1 2			od 1.04. do 30.10. 1x od 1.11. do 31.03. 2x
3	mycie drzwi wewnętrznych na klatkach schodowych i drzwi do pomieszczeń technicznych		1			także doraźnie w miarę potrzeb
4	zmiatanie i mycie wiatrolapów przy wejściach do budynków	1				
5	zmiatanie i mycie ciągów komunikacyjnych na parterze	1				
6	sprzątanie szafek elektrycznych, szafek p-poż., rur instal.wod.-kan.				1	także doraźnie w miarę potrzeb
7	mycie okien, lamperii, grzejników, kloszy lamp na klatkach schodowych i korytarzach oraz pomieszczeń wspólnego użytkowania				2	w okresie poprzedzającym święta Wielkanocne i Bożego Narodzenia a także doraźnie w miarę potrzeb w bud. Kosynierska 10 mycie okien nieotwieralnych tylko od wewnątrz
8	wykładanie środków do deratyzacji				1	środki do deratyzacji zakupuje na własny koszt Wykonawca
9	mycie bram wjazdowych do garaży				2	także doraźnie w miarę potrzeb
10	oczyszczanie krtek odpływowych przy wjeździe i wyjeździe do garaży				4	także doraźnie w miarę potrzeb
Sprzątanie powierzchni zewnętrznej						
1	usuwanie śmieci, liści, odchodów zwierzęcych itp. z zewnętrznych ciągów komunikacyjnych i terenów zielonych, zmiatanie chodników	1				w niedziele i święta w wypadku interwencji służb porządkowych lub przedstawiciela Zamawiającego
2	opróżnianie koszy na śmieci	1				
3	zmiatanie jezdni, placów i parkingów		1			
4	sprzątanie miejsc przeznaczonych na składowanie śmieci	1				

5	dezynfekcja i gruntowne mycie pomieszczeń na kontenery - wewnątrz i na zewnątrz				2	
6	czyszczenie krat przy drzwiach wejściowych	1				
7	czyszczenie zewnętrznego oznakowania			1		
8	odśnieżanie chodników, jezdni, placów, parkingów, schodów, podestów, wjazdów i wyjazdów z garaży	według potrzeb - gotowość do odśnieżania 7 dni w tygodniu. Czas reakcji od chwili wystąpienia opadów winien być zgodny z czasem podanym w złożonej ofercie. Prace należy prowadzić na bieżąco do momentu ustania opadów a całość prac związanych z odśnieżaniem i posypywaniem należy zakończyć najpóźniej do 3-ech godzin po ustaniu opadów śniegu. Wykonawca zobowiązany jest uprzątnąć błoto, śnieg, lód i inne zanieczyszczenia z nieruchomości w następujący sposób: gromadzenie na skraju chodnika, od strony jezdni lub w przypadku jej braku na skraju drogi osiedlowej po stronie nie przylegającej do budynku - błota, śniegu i lodu uprzątniętego z chodników położonych wzdłuż nieruchomości z zachowaniem możliwości odpływu wody do kanalizacji w sposób nie zagrażający istniejącej zieleni. Śnieg i błoto pośniegowe należy wywozić w miejsca wskazane przez jednostki miejskie.				
9	posypywanie w okresie zimowym mieszanką piaskowo solną placów, przejść pieszych, zatok postojowych oraz dróg, podestów i schodów na terenie posesji i chodników przyległych do posesji, wjazdu i wyjazdu z hali garażowej	według potrzeb - gotowość do posypywania 7 dni tygodniu.			Mieszankę do posypywania i pojemniki dostarcza Wykonawca.	
Zakres pozostałych czynności						
1	niezwłoczne przekazywanie do administracji osiedli PTBS informacji o powstałych usterkach technicznych, awariach oraz innych informacji mających istotny wpływ na sprawność techniczną nieruchomości będącej przedmiotem usługi					
2	dozór nad stałym zamknięciem wszelkich wyjść na dach					
3	dostarczanie najemcom lokali pism, zawiadomień, informacji itp.					
4	wywieszanie i zdejmowanie flag dostarczanych przez Wykonawcę, utrzymywanie ich w czystości					
5	wydawanie kluczy do pomieszczeń wspólnego użytkowania w porozumieniu z administratorem					
6	dozór na przestrzeganiem przez najemców regulaminu utrzymywania porządku i czystości i powiadamianie administratora o rażących lub uporczywych przypadkach naruszania tego regulaminu					
7	usuwanie plakatów i ogłoszeń z miejsc do tego nieprzeznaczonych					
8	współdziałanie ze służbami porządkowymi i organami bezpieczeństwa					
9	wykonywanie innych czynności w zakresie utrzymywania porządku i czystości wynikających z obowiązujących przepisów i zarządzeń oraz realizacja zadań zleconych przez administrację osiedli, nie określonych w niniejszym zakresie obowiązków a związanych z wykonywaniem niniejszej umowy					



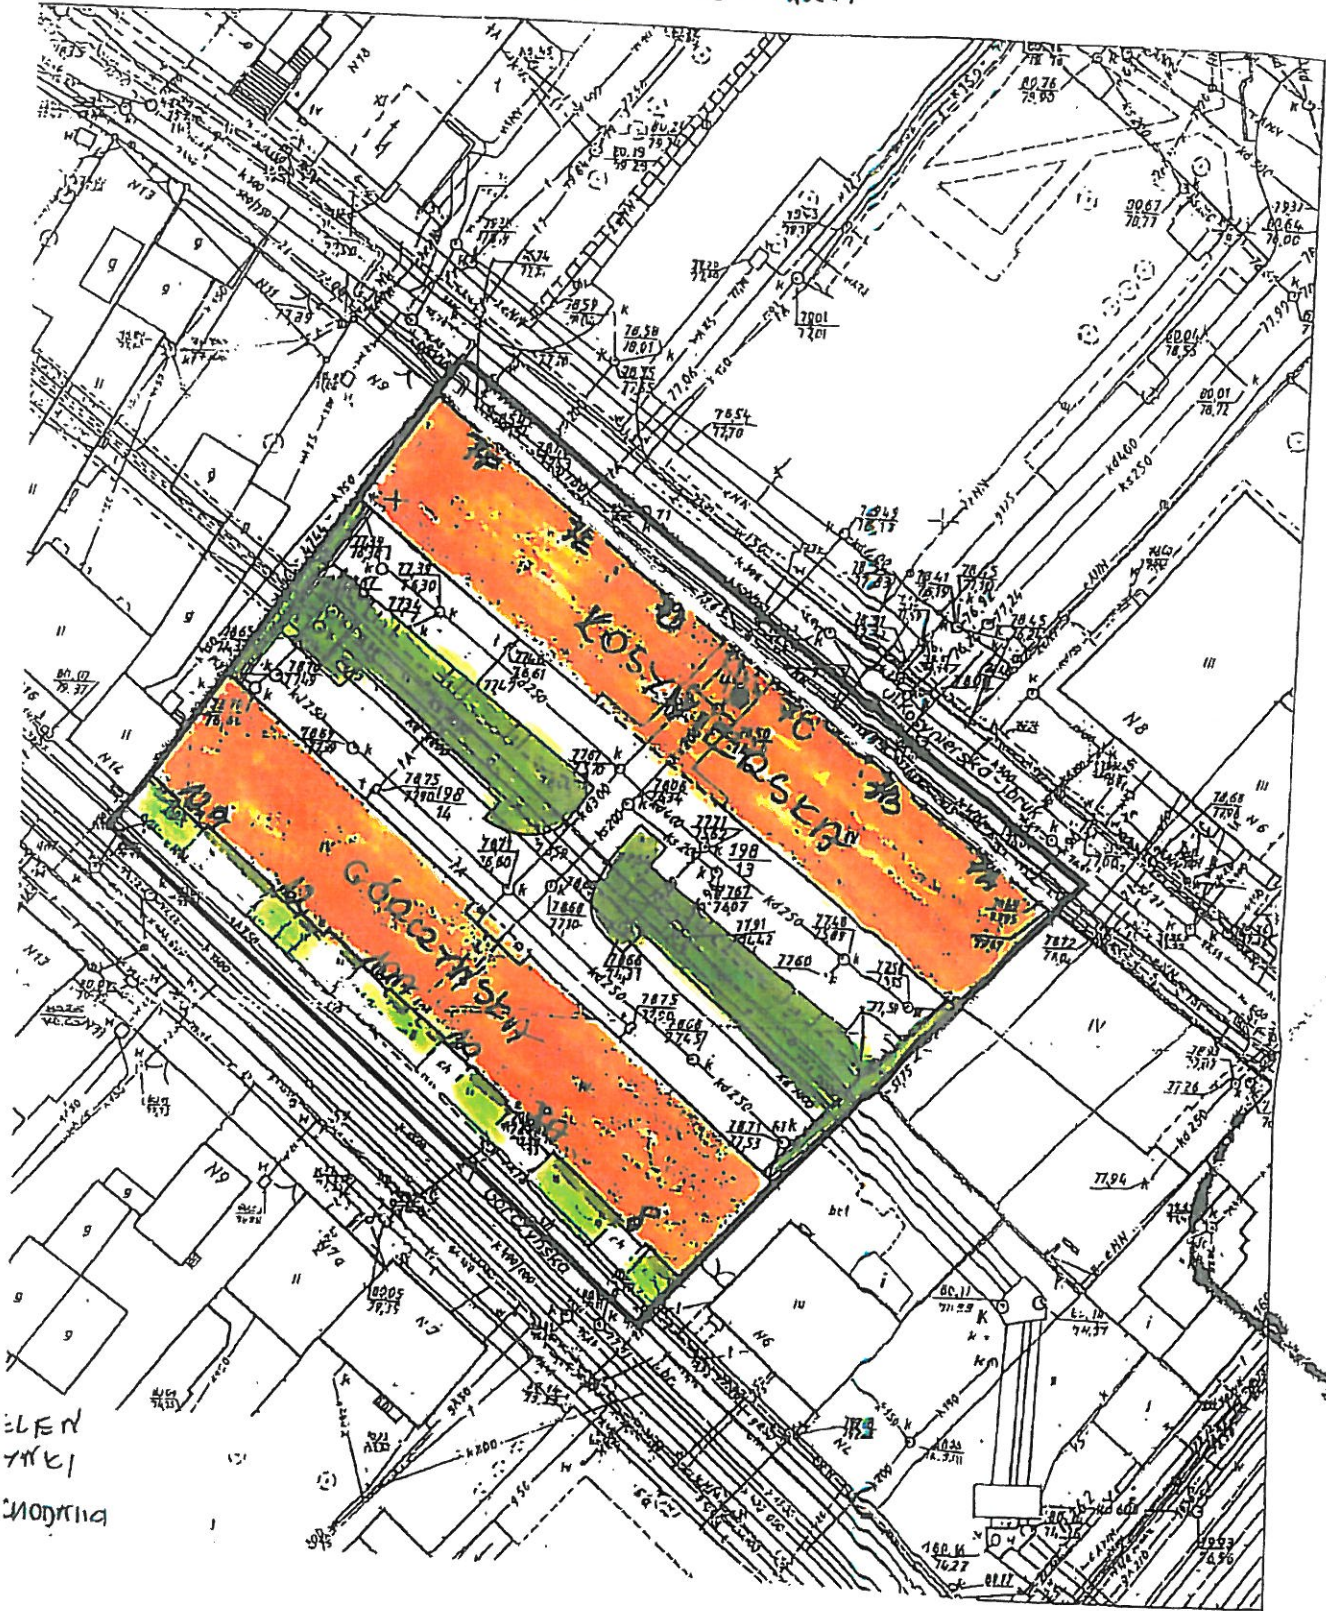



KOSYMIERSKA 10A B

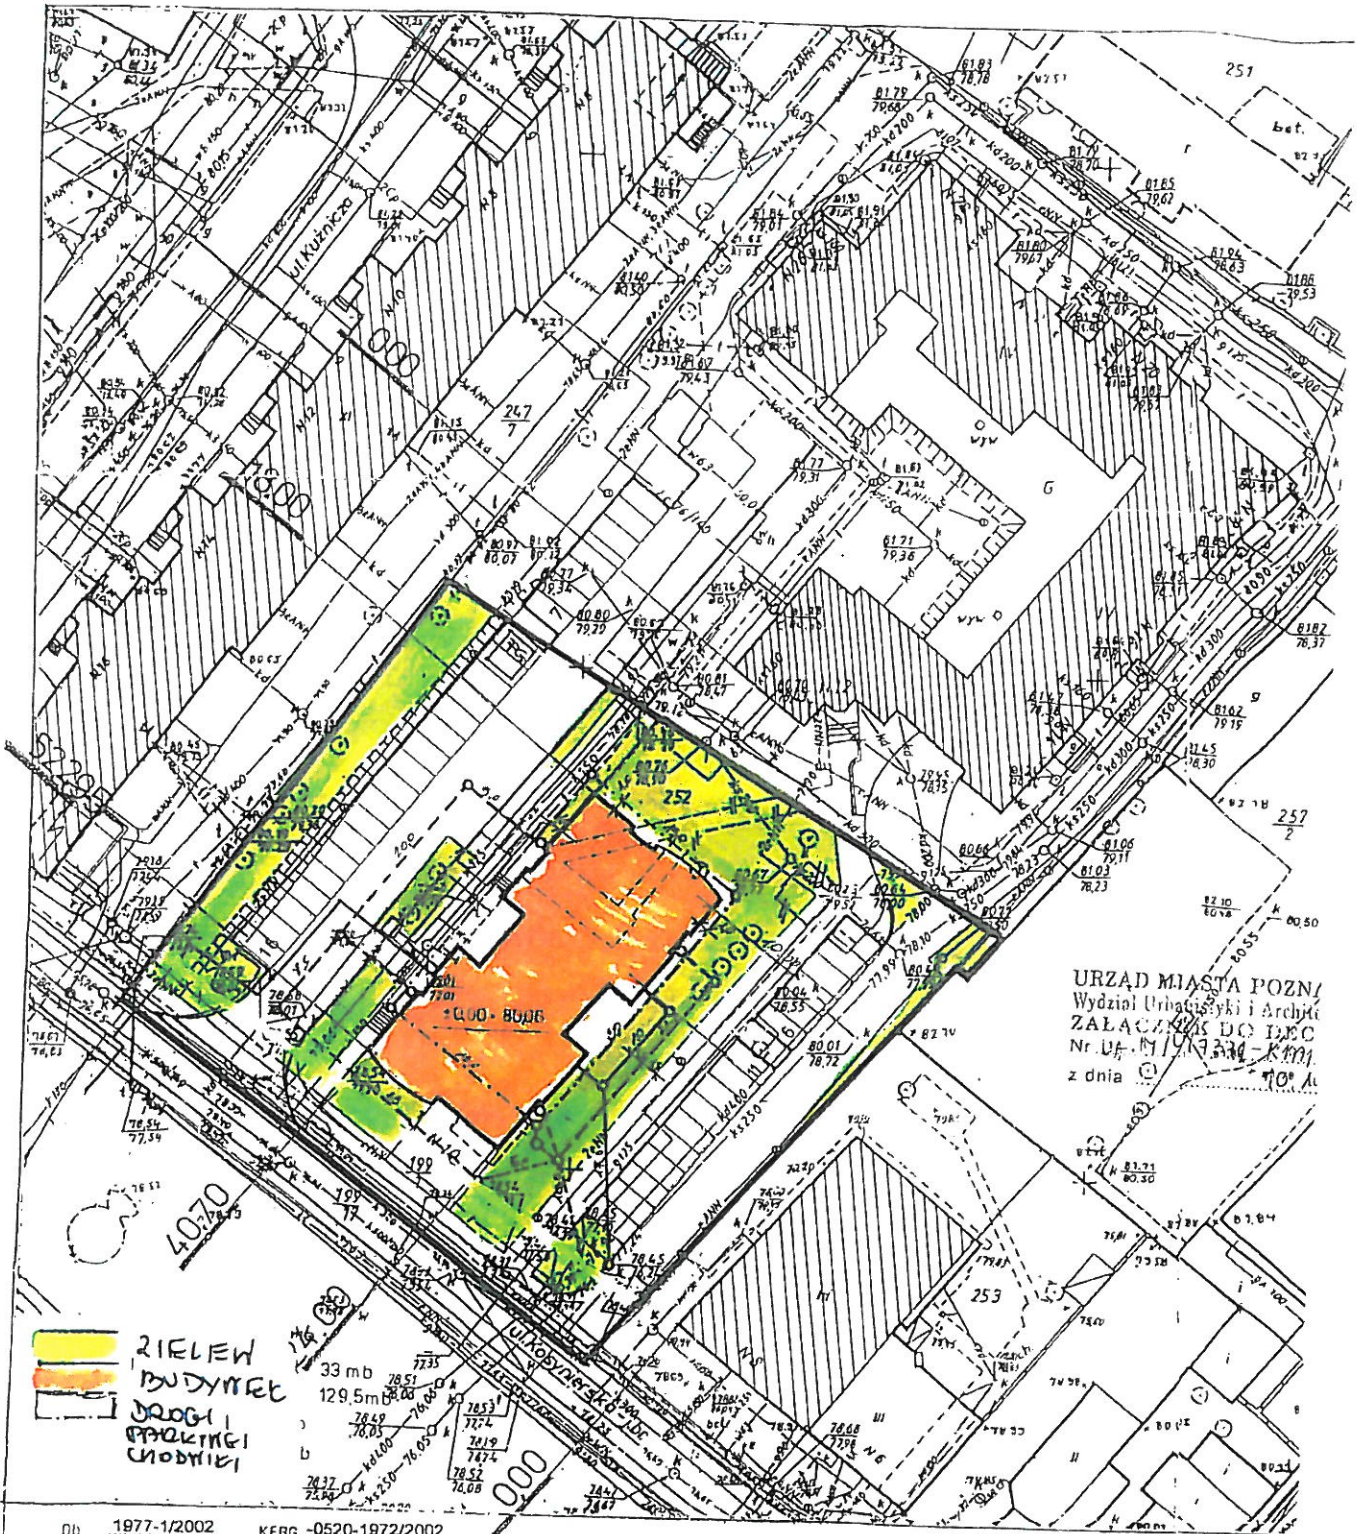

URZĄD MIASTA POZNAŃ
Wydział Urbanistyki i Architektury
ZAŁĄCZNIK DO DZC
Nr. 11/1973/2002 - K.M.
z dnia 20.04.2002 r.

ZIELEW
BUDYNEK

Ob. 1977-1/2002 KERG -0520-1972/2002
MIASTO POZNAŃ
Obręb..... **GÓRCZYN**
Ark..... 5 Dz. 1)252 2)199/1
Ks wiecz..... 1)101030 2)101042
Powierzchnia..... 1)7215 m² 2)242 m²
Właściciel..... **MIASTO POZNAŃ**

Wszelkie trwałe obiekty budowlane podlegają wytyczeniu przez jednostki wykonawstwa geodezyjnego.

Stan aktualny na dzień..... 22.04.2002r.
w zakresie złączenia

20 - 110015/125/445/01

Reprodukacja zabroniona

WYKONAWCA:

[Handwritten signature]

Nie wyklucza się istnienia w terenie innych nie wykazanych na niniejszej mapie urządzeń podziemnych, które nie były zgłoszone do Inwentaryzacji lub o których brak jest informacji w bazyli danych branżowych

PREZYDENT MIASTA POZNAŃ

Zarząd Geodezji i Katastru M
GEOPOZ
61-655 Poznań ul. Grono

Miejski Ośrodek Dokumentacji
Geodezyjnej i Kartograficznej

Wpisano do ewidencji w Ośrodku D1
w dniu..... 20.04.2002 r.

nr..... X-20a,b
Podstawa art.12 i art.41 ust.2 ustawy z d.
Prawo geodezyjne i kartograficzne
Dz. U. Nr.30, poz.162 i Nr.43 p.
za zgodność z oryginałem

KOSYMIERSKA 10A - 10B

[Handwritten signature]

Zakres czynności - Część V

L.p.	Adres	Pow. wewnętrzna w m ²	Pow. zewnętrzna w m ² + tereny zielone w m ²			
1	Palacza 3, 3A, 5, 5A Kosynierska 12, 14, 16, 18, 20, 22, 24, 26	2716	3 194 + 1 973 Razem: 5 167			
L.p.	Specyfikacja prac	Częstotliwość wykonania				Uwagi
		codziennie	w tygodniu	w miesiącu	w roku	
Sprzątanie powierzchni wewnętrznej						
1	sprzątanie, zmiatanie klatek schodowych, korytarzy, podestów, stopni klatek schodowych		3			także doraźnie w miarę potrzeb
2	mycie klatek schodowych wraz z drzwiami wejściowymi, parapetów okiennych i balustrad schodowych, skrzynek pocztowych i gablot		1 2			od 1.04. do 30.10. 1x od 1.11. do 31.03. 2x
3	mycie drzwi wewnętrznych na klatkach schodowych i drzwi do pomieszczeń technicznych		1			także doraźnie w miarę potrzeb
4	zmiatanie i mycie wiatrolapów przy wejściach do budynków	1				
5	zmiatanie i mycie ciągów komunikacyjnych na parterze	1				
6	sprzątanie szafek elektrycznych, szafek p-poż., rur instal.wod.-kan.				1	także doraźnie w miarę potrzeb
7	mycie okien, lamperii, grzejników, kloszy lamp na klatkach schodowych i korytarzach oraz pomieszczeń wspólnego użytkowania				2	w okresie poprzedzającym święta Wielkanocne i Bożego Narodzenia a także doraźnie w miarę potrzeb
8	wykładanie środków do deratyzacji				1	środki do deratyzacji zakupuje na własny koszt Wykonawca
9	zmiatanie hali garażowej			1		
10	czyszczenie posadzki hali garażowej maszyną czyszczącą				4	
11	mycie bram wjazdowych do hal garażowych				2	także doraźnie w miarę potrzeb
12	oczyszczanie krętek odpływowych przy wjeździe i wyjeździe z hali garażowej				2	także doraźnie w miarę potrzeb
Sprzątanie powierzchni zewnętrznej						
1	usuwanie śmieci, liści, odchodów zwierzęcych itp. z zewnętrznych ciągów komunikacyjnych i terenów zielonych, zmiatanie chodników	1				w niedziele i święta w wypadku interwencji służb porządkowych lub przedstawiciela Zamawiającego
2	utrzymanie w czystości placów zabaw	według potrzeb				
3	opróżnianie koszy na śmieci	1				
4	zmiatanie jezdni, placów i parkingów		1			
5	sprzątanie miejsc przeznaczonych na składowanie śmieci	1				

6	dezynfekcja i gruntowne mycie pomieszczeń na kontenery - wewnątrz i na zewnątrz				2	
7	czyszczenie kratki przy drzwiach wejściowych	1				
8	czyszczenie zewnętrznego oznakowania			1		
9	odśnieżanie chodników, jezdni, placów, parkingów, schodów, podestów, wjazdów i wyjazdów z hali garażowej	według potrzeb - gotowość do odśnieżania 7 dni w tygodniu. Czas reakcji od chwili wystąpienia opadów winien być zgodny z czasem podanym w złożonej ofercie. Prace należy prowadzić na bieżąco do momentu ustania opadów a całość prac związanych z odśnieżaniem i posypywaniem należy zakończyć najpóźniej do 3-ech godzin po ustaniu opadów śniegu. Wykonawca zobowiązany jest uprzątnąć błoto, śnieg, lód i inne zanieczyszczenia z nieruchomości w następujący sposób: gromadzenie na skraju chodnika, od strony jezdni lub w przypadku jej braku na skraju drogi osiedlowej po stronie nie przylegającej do budynku - błota, śniegu i lodu uprzątniętego z chodników położonych wzdłuż nieruchomości z zachowaniem możliwości odpływu wody do kanalizacji w sposób nie zagrażający istniejącej zieleni. Śnieg i błoto pośniegowe należy wywozić w miejsca wskazane przez jednostki miejskie.				
10	posypywanie w okresie zimowym mieszanką piaskowo solną placów, przejść pieszych, zatok postojowych oraz dróg, podestów i schodów na terenie posesji i chodników przyległych do posesji, wjazdu i wyjazdu z hali garażowej	według potrzeb - gotowość do posypywania 7 dni tygodniu.			Mieszankę do posypywania i pojemniki dostarcza Wykonawca.	
Zakres pozostałych czynności						
1	niezwłoczne przekazywanie do administracji osiedli PTBS informacji o powstałych usterkach technicznych, awariach oraz innych informacji mających istotny wpływ na sprawność techniczną nieruchomości będącej przedmiotem usługi					
2	dozór nad stałym zamknięciem wszelkich wyjść na dach					
3	dostarczanie najemcom lokali pism, zawiadomień, informacji itp.					
4	wywieszanie i zdejmowanie flag dostarczanych przez Wykonawcę, utrzymywanie ich w czystości					
5	wydawanie kluczy do pomieszczeń wspólnego użytkowania w porozumieniu z administratorem					
6	dozór na przestrzeganiem przez najemców regulaminu utrzymywania porządku i czystości i powiadamianie administratora o rażących lub uporczywych przypadkach naruszania tego regulaminu					
7	usuwanie plakatów i ogłoszeń z miejsc do tego nieprzeznaczonych					
8	współdziałanie ze służbami porządkowymi i organami bezpieczeństwa					
9	wykonywanie innych czynności w zakresie utrzymywania porządku i czystości wynikających z obowiązujących przepisów i zarządzeń oraz realizacja zadań zleconych przez administrację osiedli, nie określonych w niniejszym zakresie obowiązków a związanych z wykonywaniem niniejszej umowy					

PALACZKA 3-5Q



- ZIELENI
- BUDYNKI
- DROGI, CHODNIKI

PALACZKA 3-5Q

MAPA ZASADNICZA
 Mapa do celów projektowych
 skala 1 : 500
 gódko S1W1-66d, 76b

1. Urząd współrzędnych: urząd lokalny miasta Poznania
2. Urząd wysokości: poziom edniczerzi Amsterdam

Województwo wielkopolskie
 Miasto POZNAŃ
 Obręb Górczyn
 Arkusz 5



Mapa aktualna na dzień 03.05.2011 r.

KERG 05 - 114/1/2011
 Sporządził:

"GEOIMAK"
 Usługi Geodezyjno-kartograficzne
 inż. Krzysztof Jakubowski
 ul. Żołnierzy Narwiku 12, 61-605 Poznań
 tel./fax 618216942, tel. kom. 504 103 600
 NIP 972 100 0141, REGON 140451041

mgr inż. Józef Jakubowski
 GEODETA UPRAWNIENY
 61-605 Poznań, ul. Żołnierzy Narwiku 12
 tel. 51 821 69 42, 504 103 600
 Uprawnienia nr 1102 z zakresu geodezji i kartografii wydane przez G.U.G. i K.

KOSYMIERSKA 12-26

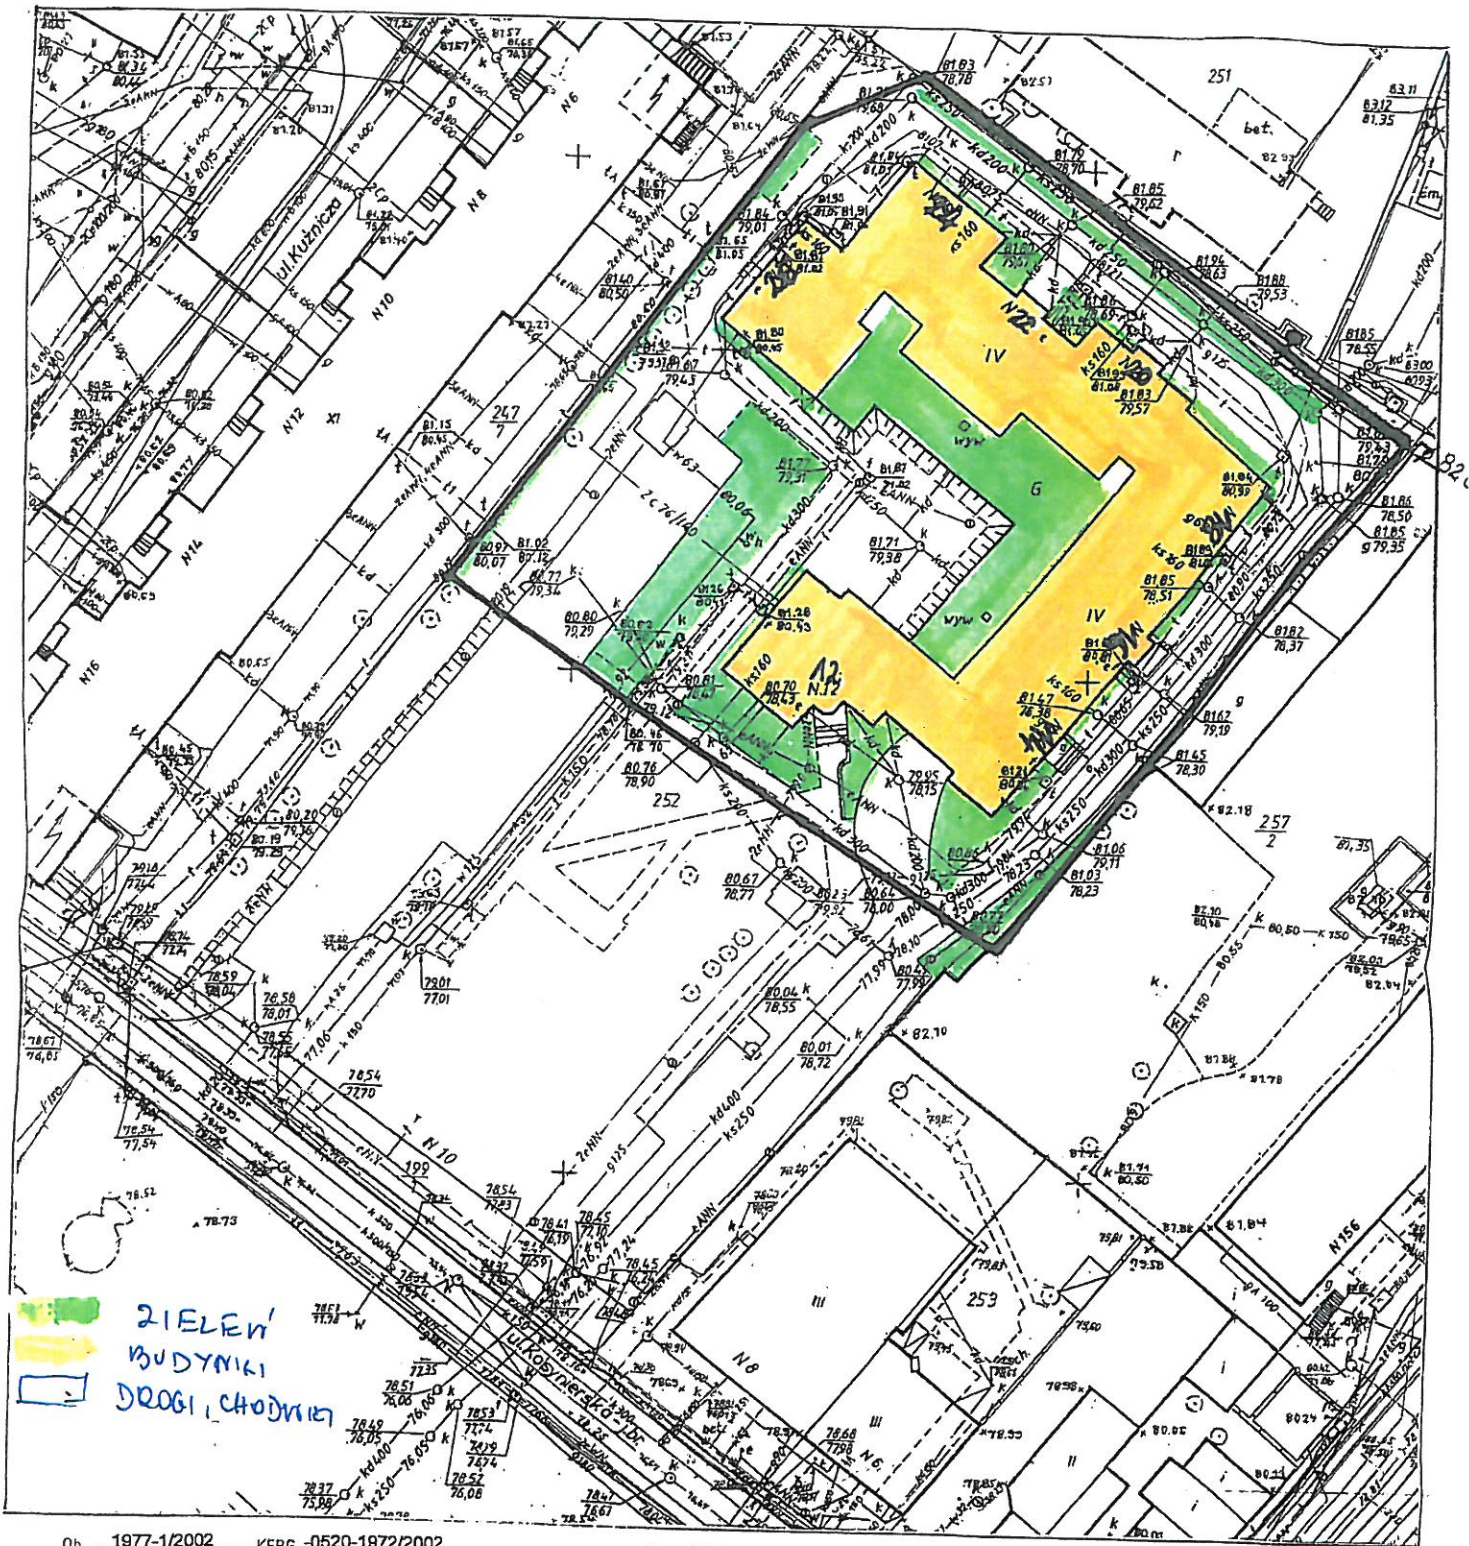

Ob. 1977-1/2002 KERG 0520-1972/2002

MIASTO POZNAŃ

Obręb..... GÓRCZYN
 Ark. 5 Dz. 1) 199/1 2) 252
 Ks. wiecz. 7) 101042 2) 152101
 Powierzchnie 1) 242 m² 2) 7215 m²
 Właściciel..... 1) MIASTO POZNAŃ
 2) Towarzystwo Budownictwa Społecznego
 "WIELKOPOSKA" spółka z o.o.

Wszelkie trwałe obiekty budowlane podlegają wytyczeniu przez jednostki wykonawstwa geodezyjnego.

Stan aktualny na dzień 22.04.2002r.
 w zespole zlecenia

ZG - 160915/125/94/75

Reprodukcja zabroniona

WYKONAWCA:

Tadeusz Skórzewski
 GEODETA UPRAWNIENY
 60-166 POZNAŃ, ul. Kępczyńskiego 4 B/20
 Nr rej. MSPIB W-ws B/05-11/ 624-028
 RP 772-01-7-00

Nie wyklucza się istnienia w terenie innych nie wykazanych na niniejszej mapie urządzeń podziemnych, które nie były zgłoszone do inwentaryzacji lub o których brak jest informacji w instytucjach branżowych

PREZYDENT MIASTA POZNAŃA

Zarząd Geodezji i Katastru Miejskiego
 GEOPOZ
 61-655 Poznań, ul. Gronowa 20

Miejski Ośrodek Dokumentacji i Kartografii
 Geodezyjnej i Kartograficznej

Wpisano do ewidencji w Databazie Dokumentacji Geodezyjnej i Kartograficznej
 w dniu 23.04.2002r.
 nr X-268

Podstawa: art.12 i art. 40 ust. 2 ustawy z dnia 17 maja 1969
 - Prawo geodezyjne i kartograficzne
 Dz. U. Nr 30, poz. 163 i Nr 43, poz. 251

za zgodność z oryginałem
 Z up. Prezydenta

Tadeusz Skórzewski
 Kierownik Miejskiego Ośrodka
 Dokumentacji Geodezyjnej i Kartograficznej

M. Kosymierska 12-26

Zakres czynności - Część V

L.p.	Adres	Pow. wewnętrzna w m ²	Pow. zewnętrzna + tereny zielone w m ²			
1.	Konfederacka 4	3 973,00	2250 + 750,0 Razem: 3 000			
L.p.	Specyfikacja prac	Częstotliwość wykonania				Uwagi
		codziennie	w tygodniu	w miesiącu	w roku	
Sprzątanie powierzchni wewnętrznej						
1	zamiatanie klatek schodowych i ciągów komunikacyjnych		3			także doraźnie w miarę potrzeb
2	mycie klatek schodowych wraz z drzwiami wejściowymi, parapetów okiennych i balustrad schodowych, skrzynek pocztowych i gablot		1 2			od 1.04. do 30.10. 1x od 1.11. do 31.03. 2x
3	zamiatanie i mycie wiatrolapów przy wejściach do budynków	1				
4	zamiatanie i mycie ciągów komunikacyjnych na parterze od wiatrolapów do wind	1				
5	zamiatanie i mycie wind	1				
6	usuwanie zanieczyszczeń z progów drzwi windowych			1		także doraźnie w miarę potrzeb
7	sprzątanie szafek elektrycznych, szafek p-poż., rur instal.wod.-kan.				2	także doraźnie w miarę potrzeb
8	mycie okien, lamperii, grzejników, kloszy lamp na klatkach schodowych i korytarzach oraz pomieszczeń wspólnego użytkowania				2	w okresie poprzedzającym święta Wielkanocne i Bożego Narodzenia a także doraźnie w miarę potrzeb
9	mycie drzwi pomieszczeń niemieszkalnych				4	także doraźnie w miarę potrzeb
10	czyszczenie klatek schodowych i korytarzy maszyną czyszcząco-polerującą				2	w okresie poprzedzającym święta Wielkanocne i Bożego Narodzenia
11	wykładanie środków do deratyzacji				1	środki do deratyzacji zakupuje na własny koszt Wykonawca
12	zamiatanie hali garażowej			1		
13	czyszczenie posadzki hali garażowej maszyną czyszcząca				4	
14	sprzątanie pomieszczeń śluz garażowych	według potrzeb				
15	mycie bramy wjazdowej do hali garażowej				2	także doraźnie w miarę potrzeb
16	oczyszczanie krtek odpływowych przy wjeździe do hali garażowej				4	także doraźnie w miarę potrzeb
Sprzątanie powierzchni zewnętrznej						
1	usuwanie śmieci, liści, odchodów zwierzęcych itp. z zewnętrznych ciągów komunikacyjnych, terenów zielonych i placu zabaw, zamiatanie chodników	1				

2	opróżnianie koszy na śmieci	1				
3	zamiatanie jezdni, placów i parkingów		1			
4	sprzątanie miejsc przeznaczonych na składowanie śmieci	1				
5	dezynfekcja i gruntowne mycie pomieszczeń na kontenery - wewnątrz i na zewnątrz				2	
6	czyszczenie krtek przy drzwiach wejściowych	1				
7	czyszczenie zewnętrznego oznakowania			1		
8	odśnieżanie chodników, jezdni, placów, parkingów, schodów, podestów, wjazdów i wyjazdów z hali garażowej	według potrzeb - gotowość do odśnieżania 7 dni w tygodniu. Czas reakcji od chwili wystąpienia opadów winien być zgodny z czasem podanym w złożonej ofercie. Prace należy prowadzić na bieżąco do momentu ustania opadów a całość prac związanych z odśnieżaniem i posypywaniem należy zakończyć najpóźniej do 3-ech godzin po ustaniu opadów śniegu. Wykonawca zobowiązany jest uprzątnąć błoto, śnieg, lód i inne zanieczyszczenia z nieruchomości w następujący sposób: gromadzenie na skraju chodnika, od strony jezdni lub w przypadku jej braku na skraju drogi osiedlowej po stronie nie przylegającej do budynku - błota, śniegu i lodu uprzątniętego z chodników położonych wzdłuż nieruchomości z zachowaniem możliwości odpływu wody do kanalizacji w sposób nie zagrażający istniejącej zieleni. Śnieg i błoto pośniegowe należy wywozić w miejsca wskazane przez jednostki miejskie.				
9	posypywanie w okresie zimowym mieszanką piaskowo solną placów, przejść pieszych, zatok postojowych oraz dróg, podestów i schodów na terenie posesji i chodników przyległych do posesji, wjazdu i wyjazdu z hali garażowej	według potrzeb - gotowość do posypywania 7 dni tygodniu.			Mieszankę do posypywania i pojemniki dostarcza Wykonawca.	
Zakres pozostałych czynności						
1	niezwłoczne przekazywanie do administracji osiedli PTBS informacji o powstałych usterkach technicznych, awariach oraz innych informacji mających istotny wpływ na sprawność techniczną nieruchomości będącej przedmiotem usługi					
2	dozór nad stałym zamknięciem wszelkich wyjść na dach					
3	dostarczanie najemcom lokali pism, zawiadomień, informacji itp.					
4	wywieszanie i zdejmowanie flag dostarczanych przez Wykonawcę, utrzymywanie ich w czystości					
5	wydawanie kluczy do pomieszczeń wspólnego użytkowania w porozumieniu z administratorem					
6	dozór na przestrzeganiem przez najemców regulaminu utrzymywania porządku i czystości impowiadamianie administratora o rażących lub uporczywych przypadkach naruszania tego regulaminu					
7	usuwanie plakatów i ogłoszeń z miejsc do tego nieprzeznaczonych					
8	współdziałanie ze służbami porządkowymi i organami bezpieczeństwa					
9	wykonywanie innych czynności w zakresie utrzymywania porządku i czystości wynikających z obowiązujących przepisów i zarządzeń oraz realizacja zadań zleconych przez administrację osiedli, nie określonych w niniejszym zakresie obowiązków a związanych z wykonywaniem niniejszej umowy					

KONFERENCKA 4 WĘŁC V

SRG 15 27 12008
3.30 487v

MAPA ZASADNICZA
Inwentaryzacja powykonawcza budynku
skala 1:500
Gdno StW1-45c




Województwo wielkopolskie
Miasto POZNAN
Obreń-LAZARZ
Arkusz 22
Polozenie Konferencka 4, 4b

**BUDYMEK
ZIELEN**
DROGI, PARCIKI, CHODNIKI

PREZYDENT MIASTA POZNANIA
Pobranie: 2010.11.12
N. Z. Uł. Pawełowski Miast. Poznań
Pobranie: 2010.11.12



Handwritten initials and numbers, possibly '15' and '2012'.

Załącznik nr 12

Zakres obowiązków i mapa sytuacyjna dla lokalizacji określonej
w części VI- ul. Katowicka 9ABC i 11ABCDE, ul. Milczańska
54AB, 54CDE, 54FG, 56ABCD, ul. Bobrzańska 2ABC




Zakres czynności - Część VI

L.p.	Adres	Pow. wewnętrzna w m ²	Pow. zewnętrzna w m ² i konserwacja terenów zielonych w m ²			
1.	Katowicka 9 ABC i 11 ABCDE	8957	8129 + 3547 Razem: 11 676			
L.p.	Specyfikacja prac	Częstotliwość wykonania				Uwagi
		codziennie	w tygodniu	w miesiącu	w roku	
Sprzątanie powierzchni wewnętrznej						
1	sprzątanie, zmiatanie klatek schodowych, korytarzy, podestów, słopni klatek schodowych	1				w niedziele i święta w wypadku interwencji służb porządkowych lub przedstawiciela Zamawiającego
2	mycie klatek schodowych wraz z drzwiami wejściowymi, parapetów okiennych i balustrad schodowych, skrzynek pocztowych i gablot		1 2			od 1.04. do 30.10. 1x od 1.11. do 31.03. 2x
3	mycie drzwi wewnętrznych na klatkach schodowych i drzwi do pomieszczeń technicznych		1			także doraźnie w miarę potrzeb
4	zmiatanie i mycie wiatrolapów przy wejściach do budynków	1				
5	zmiatanie i mycie ciągów komunikacyjnych na parterze od wiatrolapów do wind	1				
6	zmiatanie i mycie wind	1				w niedziele i święta w wypadku interwencji służb porządkowych lub przedstawiciela Zamawiającego
7	usuwanie zanieczyszczeń z progów drzwi windowych		1			także doraźnie w miarę potrzeb
9	sprzątanie szafek elektrycznych, szafek p-poż., rur instal.wod.-kan.			1		
10	mycie okien od wewnątrz, grzejników, kloszy lamp na klatkach schodowych i korytarzach oraz pomieszczeń wspólnego użytkowania				2	w okresie poprzedzającym święta Wielkanocne i Bożego Narodzenia a także doraźnie w miarę potrzeb
11	wykładanie środków do deratyzacji				1	środki do deratyzacji zakupuje na własny koszt Wykonawca
12	oczyszczanie kanalizacji poprzecznej na drodze pożarowej				4	także w miarę potrzeb
Sprzątanie powierzchni zewnętrznej						
1	usuwanie śmieci, liści, odchodów zwierzęcych itp. z zewnętrznych ciągów komunikacyjnych i terenów zielonych, zmiatanie chodników	1				w niedziele i święta w wypadku interwencji służb porządkowych lub przedstawiciela Zamawiającego
2	utrzymanie w czystości placów zabaw	1				
3	opróżnianie koszy na śmieci		3			

4	zamiatanie jezdni, placów	1			
5	sprzątanie miejsc przeznaczonych na składowanie śmieci	1			
5	dezynfekcja i gruntowne mycie pomieszczeń na kontenery - wewnątrz i na zewnątrz			2	
6	czyszczenie krętek przy drzwiach wejściowych		1		także w miarę potrzeb
7	czyszczenie zewnętrznego oznakowania			1	
8	odśnieżanie chodników, jezdni, placów, parkingów, schodów, podestów, wjazdów i wyjazdów z hali garażowej	według potrzeb - gotowość do odśnieżania 7 dni w tygodniu. Czas reakcji od chwili wystąpienia opadów winien być zgodny z czasem podanym w złożonej ofercie. Prace należy prowadzić na bieżąco do momentu ustania opadów a całość prac związanych z odśnieżaniem i posypywaniem należy zakończyć najpóźniej do 3-ech godzin po ustaniu opadów śniegu. Wykonawca zobowiązany jest uprzątnąć błoto, śnieg, lód i inne zanieczyszczenia z nieruchomości w następujący sposób: gromadzenie na skraju chodnika, od strony jezdni lub w przypadku jej braku na skraju drogi osiedlowej po stronie nie przylegającej do budynku - błota, śniegu i lodu uprzątniętego z chodników położonych wzdłuż nieruchomości z zachowaniem możliwości odpływu wody do kanalizacji w sposób nie zagrażający istniejącej zieleni. Śnieg i błoto pośniegowe należy wywozić w miejsca wskazane przez jednostki miejskie.			
9	posypywanie w okresie zimowym mieszanką piaskowo solną placów, przejść pieszych, zatok postojowych oraz dróg, podestów i schodów na terenie posesji i chodników przyległych do posesji, wjazdu i wyjazdu z hali garażowej	według potrzeb - gotowość do posypywania 7 dni tygodniu.		Mieszankę do posypywania i pojemniki dostarcza Wykonawca.	
Zakres pozostałych czynności					
1	niezwłoczne przekazywanie do administracji osiedli PTBS informacji o powstałych usterkach technicznych, awariach oraz innych informacji mających istotny wpływ na sprawność techniczną nieruchomości będącej przedmiotem usługi				
2	dozór nad stałym zamknięciem wszelkich wyjść na dach				
3	dostarczanie najemcom lokali pism, zawiadomień, informacji itp.				
4	wywieszanie i zdejmowanie flag dostarczanych przez Wykonawcę, utrzymywanie ich w czystości				
5	wydawanie kluczy do pomieszczeń wspólnego użytkowania w porozumieniu z administratorem				
6	dozór na przestrzeganiem przez najemców regulaminu utrzymywania porządku i czystości impowiadanie administratora o rażących lub uporczywych przypadkach naruszania tego regulaminu				
7	usuwanie plakatów i ogłoszeń z miejsc do tego nieprzeznaczonych				
8	współdziałanie ze służbami porządkowymi i organami bezpieczeństwa				
9	wykonywanie innych czynności w zakresie utrzymywania porządku i czystości wynikających z obowiązujących przepisów i zarządzeń oraz realizacja zadań zleconych przez administrację osiedli, nie określonych w niniejszym zakresie obowiązków a związanych z wykonywaniem niniejszej umowy				

MD

KATOWICKA 9A-
KATOWICKA 11A-E

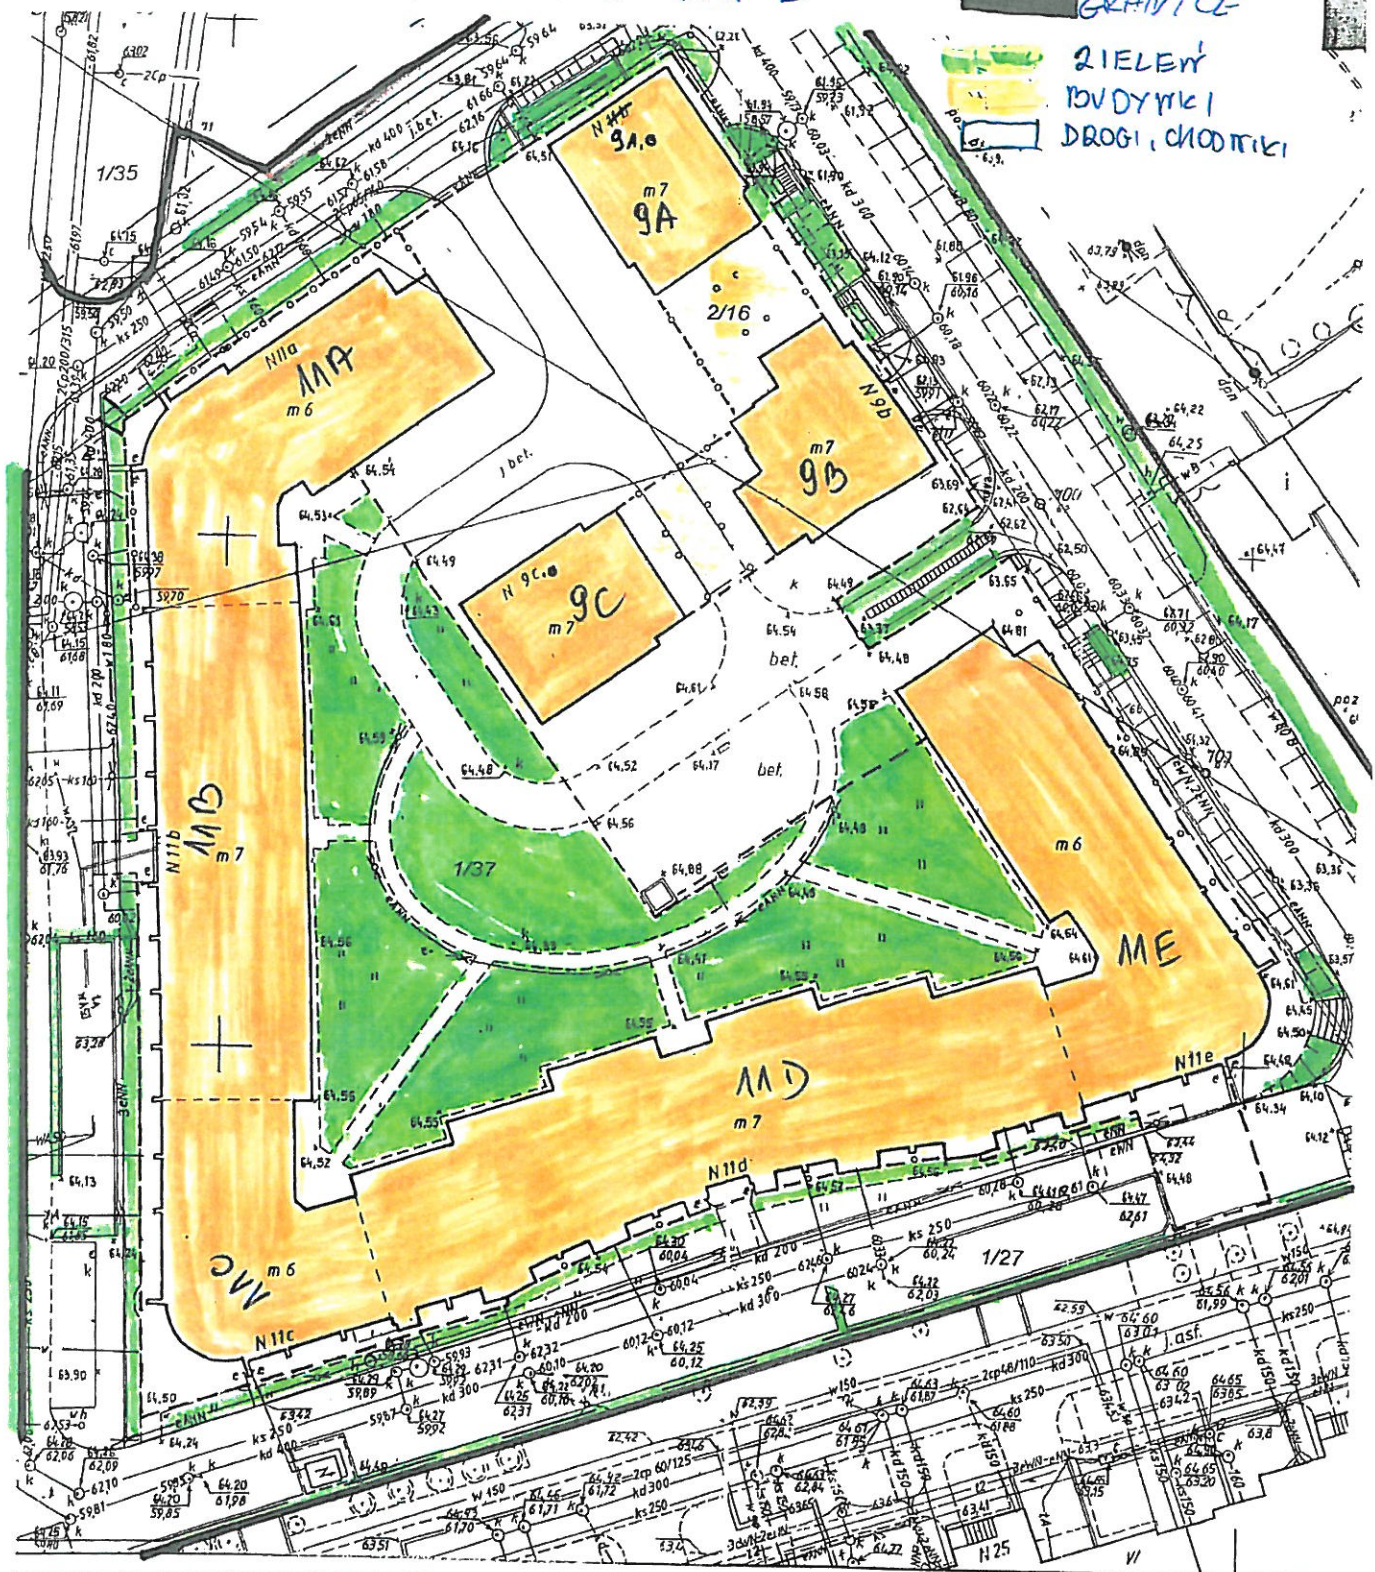

Mapa wykonawcza budynku (budowli)
skala 1 : 500

ziemia układ lokalny m. Poznania
sokościowa: poziom odniesienia - Amsterdam

Mapa aktualna na dzień ... 21.10.2004 r.
w zasięgu zlecenia:
przewody projektowane -----
przewody z danych branżowych ----- B -----

Nie wyklucza się istnienia w terenie innych nie
wykazanych na niniejszej mapie urządzeń podziemnych,
które nie były zgłoszone do inwentaryzacji lub o których
brak jest informacji w instytucjach branżowych

Projektowane obiekty budowane wymagające pozwolenia na
budowę podlegają wytyczeniu i inwentaryzacji powykonawczej
przez jednostki uprawnione do wykonywania prac geodezyjnych.

Wykonawca:
MAREK BARANOWSKI
geodeta upraw. w woj. upr. nr 18280 MGPiB
60-656 Poznań, ul. Blekińska 10
tel. 822-49-74

Ob. 5530/04 KERG 520-5495/04

PREZYDENT
ZARZĄD GEO
Miejski Ośrodek
Wykaszowate i
zinentaryzowane
przyjęto do państwa
w dniu
i zorientowania
Poznań, dnia

Handwritten signature or initials in blue ink.

Handwritten mark or signature in blue ink.

Zakres czynności - Część VI

L.p.	Adres	Pow. wewnętrzna w m ²	Pow. zewnętrzna w m ² + konserwacja terenów zielonych w m ²
1.	Milczańska 54AB, 54 CDE, 54FG, Milczańska 56ABCD, Bobrzańska 2ABC	2281	4 837 + 2 216 Razem: 7 053

L.p.	Specyfikacja prac	Częstotliwość wykonania				Uwagi
		codziennie	w tygodniu	w miesiącu	w roku	
Sprzątanie powierzchni wewnętrznej						
1	sprzątanie, zmiatanie klatek schodowych, korytarzy, podestów, stopni klatek schodowych	1				w niedziele i święta w wypadku interwencji służb porządkowych lub przedstawiciela Zamawiającego
2	mycie klatek schodowych wraz z drzwiami wejściowymi, parapetów okiennych i balustrad schodowych, skrzynek pocztowych i gablot		1			
3	mycie drzwi wewnętrznych na klatkach schodowych i drzwi do pomieszczeń technicznych		1			także doraźnie w miarę potrzeb
4	zmiatanie i mycie wiatrolapów przy wejściach do budynków	1				
5	zmiatanie i mycie ciągów komunikacyjnych na parterze	1				
6	sprzątanie szafek elektrycznych, szafek p-poż., rur instal.wod.-kan.				1	także doraźnie w miarę potrzeb
7	mycie okien - TYLKO OD WEWNĄTRZ, lamperii, grzejników, kloszy lamp na klatkach schodowych i korytarzach oraz pomieszczeń wspólnego użytkowania				2	w okresie poprzedzającym święta Wielkanocy i Bożego Narodzenia a także doraźnie w miarę potrzeb
8	wykładanie środków do deratyzacji				1	środki do deratyzacji zakupuje na własny koszt Wykonawca
9	zmiatanie hali garażowej (nie dot.bud przy ul. Bobrzańskiej)			1		
10	mycie posadzki hali garażowej (nie dot.bud przy ul. Bobrzańskiej)				4	
11	mycie bram wjazdowych do hal garażowych (nie dot.bud przy ul. Bobrzańskiej)				2	także doraźnie w miarę potrzeb
12	oczyszczanie kratek odpływowych przy wjeździe i wyjeździe z hali garażowej (nie dot.bud przy ul. Bobrzańskiej)				4	także doraźnie w miarę potrzeb
Sprzątanie powierzchni zewnętrznej						
1	usuwanie śmieci, liści, odchodów zwierzęcych itp. z zewnętrznych ciągów komunikacyjnych i terenów zielonych, zmiatanie chodników	1				w niedziele i święta w wypadku interwencji służb porządkowych lub przedstawiciela Zamawiającego
2	utrzymanie w czystości placów zabaw	według potrzeb				
3	opróżnianie koszy na śmieci	1				
4	zmiatanie jezdni, placów i parkingów		1			

5	sprzątanie miejsc przeznaczonych na składowanie śmieci	1			
6	dezynfekcja i gruntowne mycie pomieszczeń na kontenery - wewnątrz i na zewnątrz				2
7	czyszczenie kratek przy drzwiach wejściowych		1		
8	czyszczenie zewnętrznego oznakowania			1	
9	odsnieżanie chodników, jezdni, placów, parkingów, schodów, podestów, wjazdów i wyjazdów z hali garażowej	według potrzeb - gotowość do odsnieżania 7 dni w tygodniu. Czas reakcji od chwili wystąpienia opadów winien być zgodny z czasem podanym w złożonej ofercie. Prace należy prowadzić na bieżąco do momentu ustania opadów a całość prac związanych z odsnieżaniem i posypywaniem należy zakończyć najpóźniej do 3-ech godzin po ustaniu opadów śniegu. Wykonawca zobowiązany jest uprzątnąć błoto, śnieg, lód i inne zanieczyszczenia z nieruchomości w następujący sposób: gromadzenie na skraju chodnika, od strony jezdni lub w przypadku jej braku na skraju drogi osiedlowej po stronie nie przylegającej do budynku - błota, śniegu i lodu uprzątniętego z chodników położonych wzdłuż nieruchomości z zachowaniem możliwości odpływu wody do kanalizacji w sposób nie zagrażający istniejącej zieleni. Śnieg i błoto pośniegowe należy wywozić w miejsca wskazane przez jednostki miejskie.			
10	posypywanie w okresie zimowym mieszanką piaskowo solną placów, przejść pieszych, zatok postojowych oraz dróg, podestów i schodów na terenie posesji i chodników przyległych do posesji, wjazdu i wyjazdu z hali garażowej	według potrzeb - gotowość do posypywania 7 dni tygodniu.		Mieszankę do posypywania i pojemniki dostarcza Wykonawca.	
Zakres pozostałych czynności					
1	niezwłoczne przekazywanie do administracji osiedli PTBS informacji o powstałych usterkach technicznych, awariach oraz innych informacji mających istotny wpływ na sprawność techniczną nieruchomości będącej przedmiotem usługi				
2	dozór nad stałym zamknięciem wszelkich wyjść na dach				
3	dostarczanie najemcom lokali pism, zawiadomień, informacji itp.				
4	wywieszanie i zdejmowanie flag dostarczanych przez Wykonawcę, utrzymywanie ich w czystości				
5	wydawanie kluczy do pomieszczeń wspólnego użytkowania w porozumieniu z administratorem				
6	dozór na przestrzeganiem przez najemców regulaminu utrzymywania porządku i czystości i powiadamianie administratora o rażących lub uporczywych przypadkach naruszania tego regulaminu				
7	usuwanie plakatów i ogłoszeń z miejsc do tego nieprzeznaczonych				
8	współdziałanie ze służbami porządkowymi i organami bezpieczeństwa				
9	wykonywanie innych czynności w zakresie utrzymywania porządku i czystości wynikających z obowiązujących przepisów i zarządzeń oraz realizacja zadań zleconych przez administrację osiedli, nie określonych w niniejszym zakresie obowiązków a związanych z wykonywaniem niniejszej umowy				

MILCZANSKA 54A-D 54CDE, 54FG, 54GABED

Umlancka j. asf.

UMIĘCZANSKA j. asf.




- ZIELEŃ
- BUDYNKI
- DROGI, PĄDEKNI, CHODNIKI

Handwritten signature and initials in blue ink.

BOMBZANISKA 2 ABC

ZIELENI
BUDYWEŁ

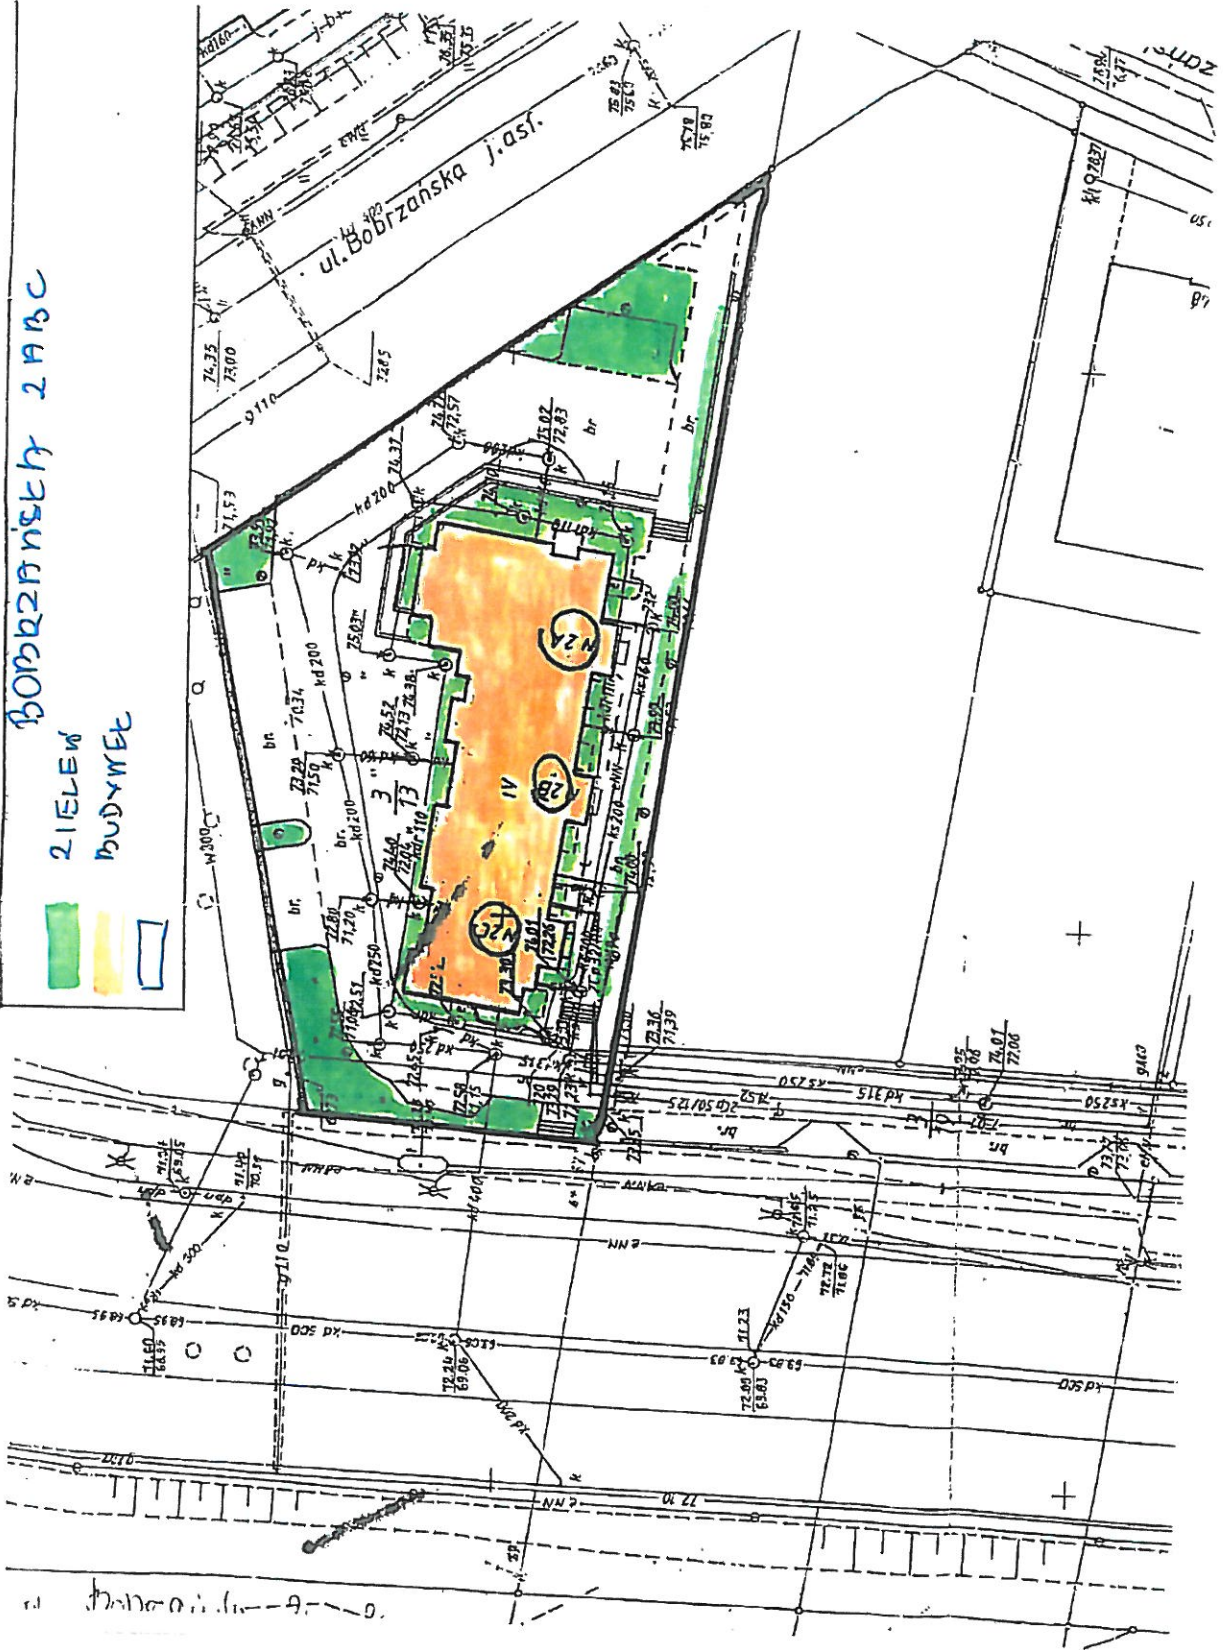

A handwritten signature in blue ink, located in the bottom right corner of the page.

Załącznik nr 13

Zakres obowiązków i mapa sytuacyjna dla lokalizacji określonej
w części VII- ul. Palacza 134, 136, 138, 140, 140A




Zakres czynności - Część VII

L.p.	Adres	Pow. wewnętrzna w m ²	Pow. zewnętrzna w m ² + konserwacja terenów zielonych w m ²
1.	Palacza 134, Palacza 136, Palacza 138, Palacza 140-140A	4138	5 644+ 4 593 Razem: 10 237,00

L.p.	Specyfikacja prac	Częstotliwość wykonania				Uwagi
		codziennie	w tygodniu	w miesiącu	w roku	
Sprzątanie powierzchni wewnętrznej						
1	zamiatanie klatek schodowych i ciągów komunikacyjnych		3			także doraźnie w miarę potrzeb
2	mycie klatek schodowych wraz z drzwiami wejściowymi, parapetów okiennych i balustrad schodowych, skrzynek pocztowych i gablot		1 2			od 1.04. do 30.10. 1x od 1.11. do 31.03. 2x
3	zamiatanie i mycie wiatrołapów przy wejściach do budynków	1				
4	zamiatanie i mycie ciągów komunikacyjnych na parterze od wiatrołapów do wind	1				
5	zamiatanie i mycie wind	1				
6	usuwanie zanieczyszczeń z progów drzwi windowych			1		także doraźnie w miarę potrzeb
7	sprzątanie szafek elektrycznych, szafek p-poż., rur instal.wod.-kan.				2	także doraźnie w miarę potrzeb
8	mycie okien, lamperii, grzejników, kloszy lamp na klatkach schodowych i korytarzach oraz pomieszczeń wspólnego użytkowania				2	w okresie poprzedzającym święta Wielkanocne i Bożego Narodzenia a także doraźnie w miarę potrzeb
9	mycie drzwi pomieszczeń niemieszkalnych				4	także doraźnie w miarę potrzeb
10	czyszczenie klatek schodowych i korytarzy maszyną czyszcząco-polerującą				2	w okresie poprzedzającym święta Wielkanocne i Bożego Narodzenia
11	wykładanie środków do deratyzacji				1	środki do deratyzacji zakupuje na własny koszt Wykonawca
12	zamiatanie hali garażowej			1		
13	czyszczenie posadzki hali garażowej maszyną czyszcząca				4	
14	sprzątanie pomieszczeń służ garażowych	według potrzeb				
15	mycie bramy wjazdowej do hali garażowej				2	także doraźnie w miarę potrzeb
16	oczyszczanie krtek odpływowych przy wjeździe do hali garażowej				4	także doraźnie w miarę potrzeb
Sprzątanie powierzchni zewnętrznej						
1	usuwanie śmieci, liści, odchodów zwierzęcych itp. z zewnętrznych ciągów komunikacyjnych, terenów zielonych i placu zabaw, zamiatanie chodników	1				

2	opróżnianie koszy na śmieci	1				
3	zamiatanie jezdni, placów i parkingów		1			
4	sprzątanie miejsc wokół pojemników przeznaczonych na składowanie śmieci	1				
5	mycie części nadziemnej pojemników na śmieci (moloków)				2	
6	czyszczenie kratak przy drzwiach wejściowych	1				
7	czyszczenie zewnętrznego oznakowania			1		
8	odśnieżanie chodników, jezdni, placów, parkingów, schodów, podestów, wjazdów i wyjazdów z hali garażowej	według potrzeb - gotowość do odśnieżania 7 dni w tygodniu. Czas reakcji od chwili wystąpienia opadów winien być zgodny z czasem podanym w złożonej ofercie. Prace należy prowadzić na bieżąco do momentu ustania opadów a całość prac związanych z odśnieżaniem i posypywaniem należy zakończyć najpóźniej do 3-ech godzin po ustaniu opadów śniegu. Wykonawca zobowiązany jest uprzątnąć błoto, śnieg, lód i inne zanieczyszczenia z nieruchomości w następujący sposób: gromadzenie na skraju chodnika, od strony jezdni lub w przypadku jej braku na skraju drogi osiedlowej po stronie nie przylegającej do budynku - błota, śniegu i lodu uprzątniętego z chodników położonych wzdłuż nieruchomości z zachowaniem możliwości odpływu wody do kanalizacji w sposób nie zagrażający istniejącej zieleni. Śnieg i błoto pośniegowe należy wywozić w miejsca wskazane przez jednostki miejskie.				
9	posypywanie w okresie zimowym mieszanką piaskowo solną placów, przejść pieszych, zatok postojowych oraz dróg, podestów i schodów na terenie posesji i chodników przyległych do posesji, wjazdu i wyjazdu z hali garażowej	według potrzeb - gotowość do posypywania 7 dni tygodniu.			Mieszankę do posypywania i pojemniki dostarcza Wykonawca.	
Zakres pozostałych czynności						
1	niezwłoczne przekazywanie do administracji osiedli PTBS informacji o powstałych usterkach technicznych, awariach oraz innych informacji mających istotny wpływ na sprawność techniczną nieruchomości będącej przedmiotem usługi					
2	dozór nad stałym zamknięciem wszelkich wyjść na dach					
3	dostarczanie najemcom lokali pism, zawiadomień, informacji itp.					
4	wywieszanie i zdejmowanie flag dostarczanych przez Wykonawcę, utrzymywanie ich w czystości					
5	wydawanie kluczy do pomieszczeń wspólnego użytkowania w porozumieniu z administratorem					
6	dozór na przestrzeganiem przez najemców regulaminu utrzymywania porządku i czystości impowiadamianie administratora o rażących lub uporczywych przypadkach naruszania tego regulaminu					
7	usuwanie plakatów i ogłoszeń z miejsc do tego nieprzeznaczonych					
8	współdziałanie ze służbami porządkowymi i organami bezpieczeństwa					
9	wykonywanie innych czynności w zakresie utrzymywania porządku i czystości wynikających z obowiązujących przepisów i zarządzeń oraz realizacja zadań zleconych przez administrację osiedli, nie określonych w niniejszym zakresie obowiązków a związanych z wykonywaniem niniejszej umowy					

PAŁACZA 134-140e

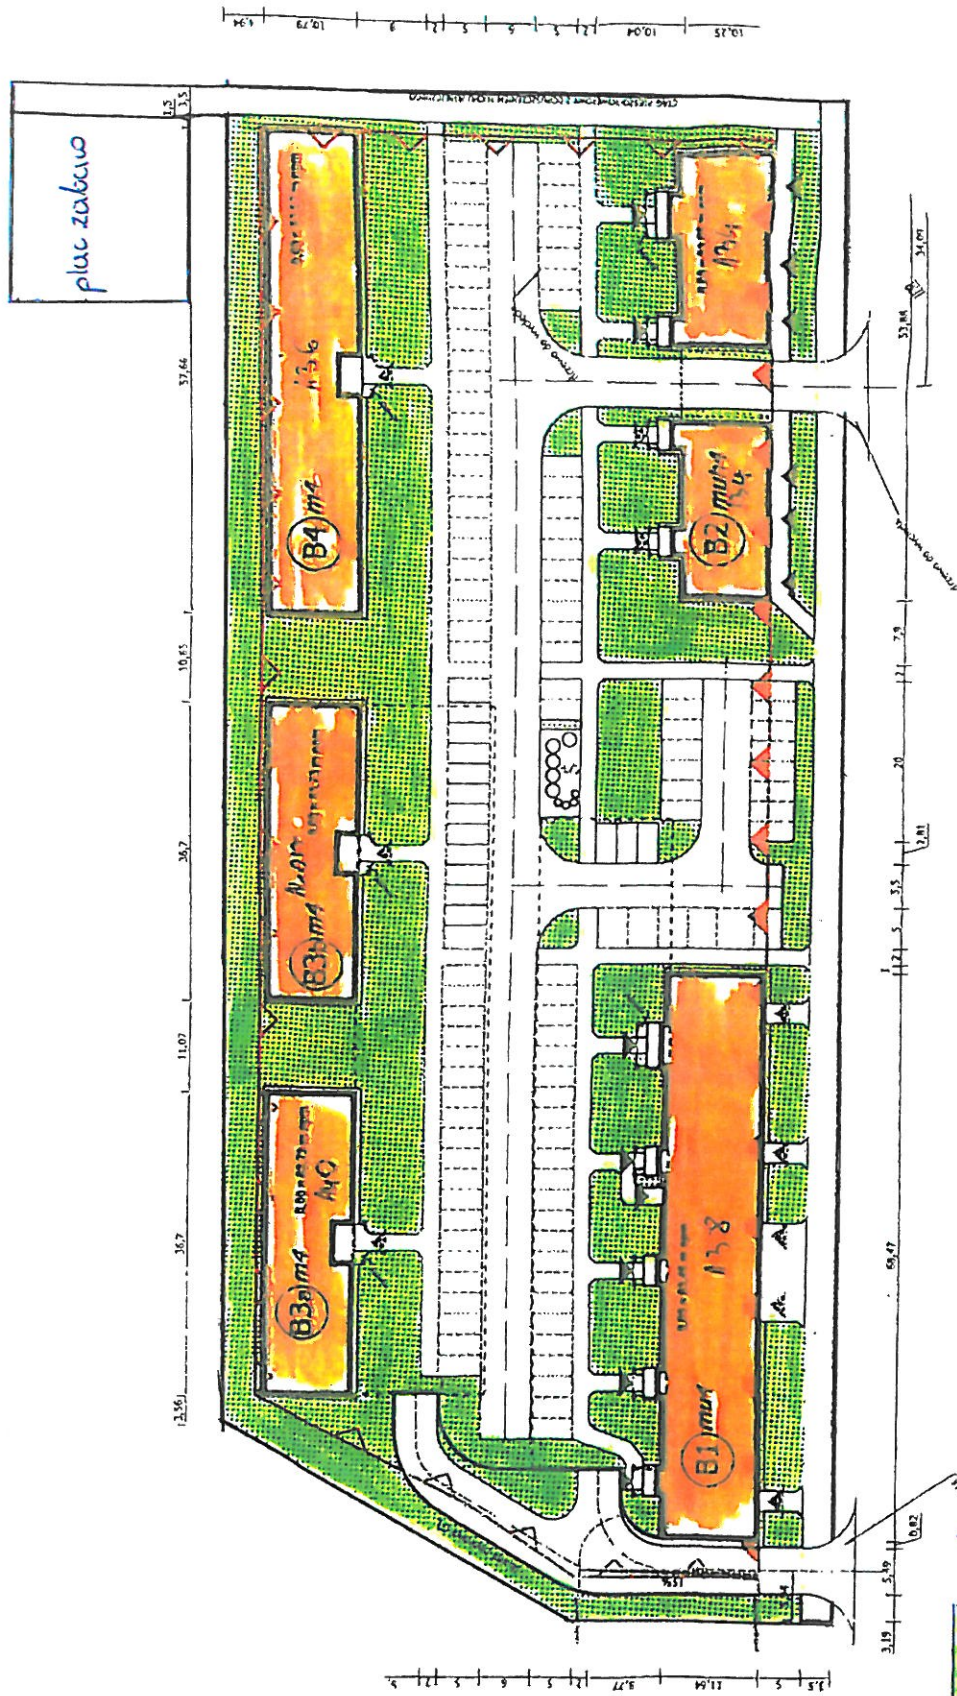

plac zabaw

	zielen
	budynki
	drogi, parkingi, place

N